




ZESPÓŁ BUDYNKÓW MIESZKALNYCH WIELORODZINNYCH
Z CZĘŚCIĄ USŁUGOWĄ
NA DZIAŁKACH: 2482, 2483, 2480/1, 2480/2, 2480/3, 2480/4,
2468/1, 2468/2, 2468/3
OBRĘB 0012
ul. Kcyńska, 81-005 Gdynia



SYMBIOZA
ATAL

INWENTARYZACJA POWYKONAWCZA LOKALU USŁUGOWEGO


Gdynia, ul. Kcyńska 31/101

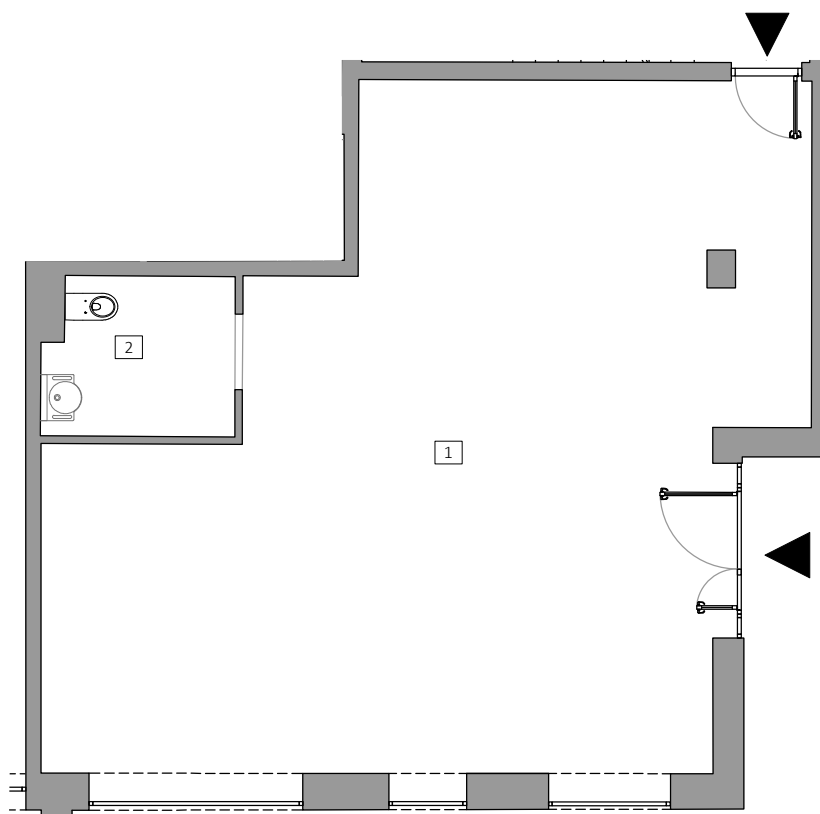

Nr	Nazwa pomieszczenia	Powierzchnia [m ²]
1	Lokal biurowy	70.97
2	WC	5.18
Suma powierzchni użytkowej		76.15



Skala - 1:100

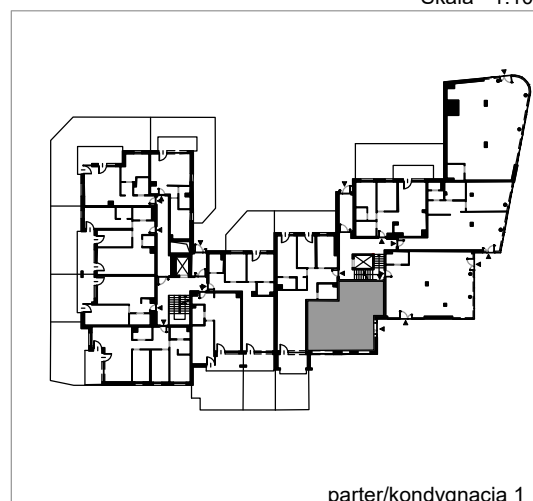

parter/kondygnacja 1

GEOWAP
www.geowap.pl

Jednostka wykonawcza Data: 02.2026 r.

1. Wymiary pomieszczeń, lokalizację przyborów sanitarnych i inne podano zgodnie ze stanem faktycznym.
2. Powierzchnia jest obliczona w świetle pionowych przegród w stanie wykończonym, przy uwzględnieniu tynków i okładzin o grubości 1,5 cm, na poziomie podłogi oraz bez uwzględnienia listew przypodłogowych, progów itp.
3. Powierzchnia użytkowa lokali określona jest na podstawie rozporządzenia Ministra Rozwoju w sprawie szczegółowego zakresu i formy projektu budowlanego z dnia 11 września 2020 r. oraz przy uwzględnieniu treści Polskiej Normy PN-ISO 9836:2022-07.