



ZESPÓŁ BUDYNKÓW WIELORODZINNYCH

Gdańsk, ul. Stężycka

dz. ewid. 128/4, 128/11, 129, 130, jednostka ewid. 226101_1, obręb ewid. 0048

www.jasieny.pl


e-mail: bsmgdansk@atal.pl

telefon: (+48) 58 766 74 04

Biuro Sprzedaży:


ATAL S.A. Biuro Sprzedaży, 80-754 Gdańsk, ul. Długa Grobla 8, lok. 7

INWENTARYZACJA POWYKONAWCZA LOKALU MIESZKALNEGO - Gdańsk ul. Stężycka 35C/3

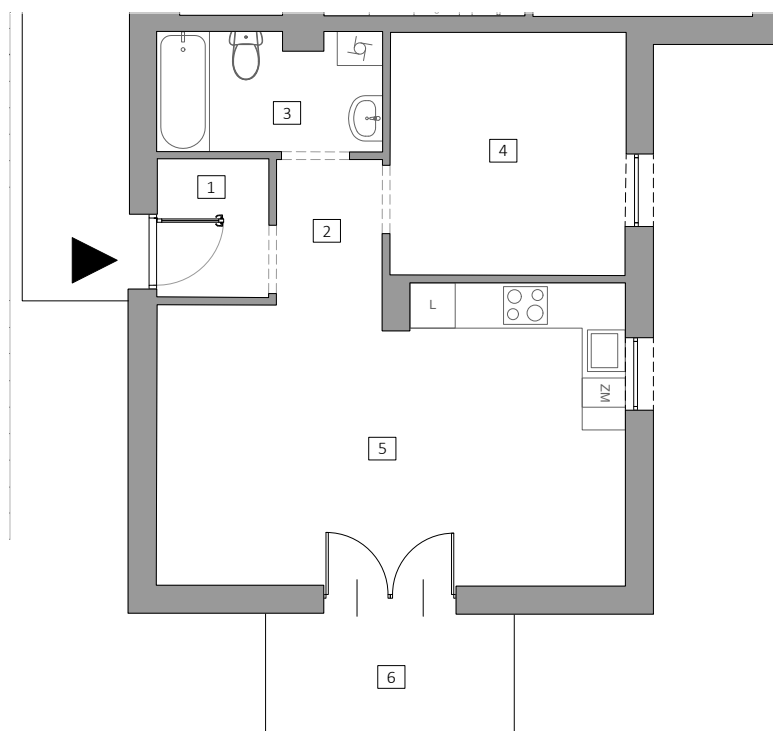

Skala - 1:100

Stężycka 35C/3		
Nr	Nazwa pomieszczenia	Powierzchnia [m ²]
1	Wiatrołap	2.71
2	Komunikacja	2.69
3	Łazienka	4.61
4	Pokój	10.01
5	Pokój dzienny z an. kuchennym	23.73
Suma powierzchni użytkowej		43.75
6	Balkon	5.34

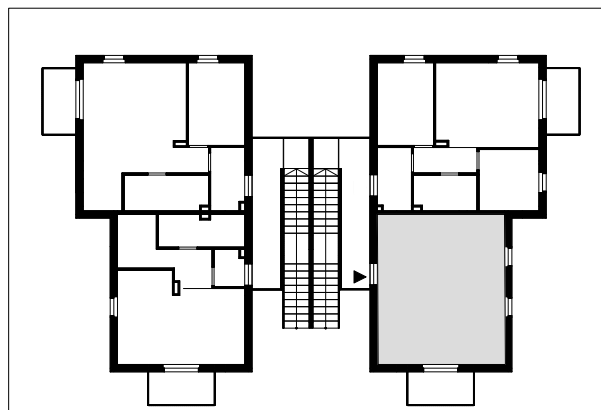

GEOWAP
www.geowap.pl

Jednostka wykonawcza

Data: 04.2025 r.

- Wymiary pomieszczeń, lokalizację przyborów sanitarnych i inne podano na podstawie projektu budowlanego. W trakcie budowy mogą wystąpić różnice w stosunku do projektu, wynikające ze specyfiki prac budowlanych.
- Powierzchnia jest obliczona w świetle pionowych przegród w stanie wykończonym, przy uwzględnieniu tynków i okładzin o grubości 1,5cm, na poziomie podłogi, bez uwzględnienia listew przypodłogowych, progów itp.
- Powierzchnia użytkowa lokali określona jest na podstawie rozporządzenia Ministra Rozwoju w sprawie szczegółowego zakresu i formy projektu budowlanego z dnia 11 września 2020r. oraz przy uwzględnieniu treści Polskiej Normy PN-ISO 9836:2022-07
- Przykładowa aranżacja lokalu, przedstawiona na rzucie ma charakter poglądowy. Aranżacja oraz wyposażenie nie stanowią oferty handlowej oraz zobowiązania umownego.