





INWENTARYZACJA POWYKONAWCZA LOKALU MIESZKALNEGO

Gdynia, ul. Kcyńska 31/24

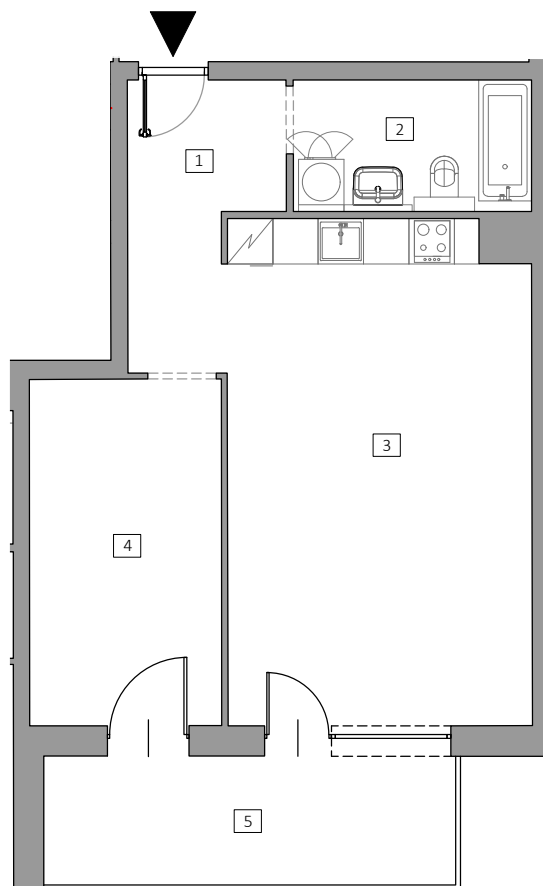

Skala - 1:100

| Nr | Nazwa pomieszczenia | Powierzchnia [m ²] |
|-----------------------------------|-----------------------------------|--------------------------------|
| 1 | Przedpokój | 6.42 |
| 2 | Łazienka | 5.48 |
| 3 | Pokój dzienny z aneksem kuchennym | 26.58 |
| 4 | Pokój | 11.64 |
| Suma powierzchni użytkowej | | 50.12 |
| 5 | Balkon | 9.28 |

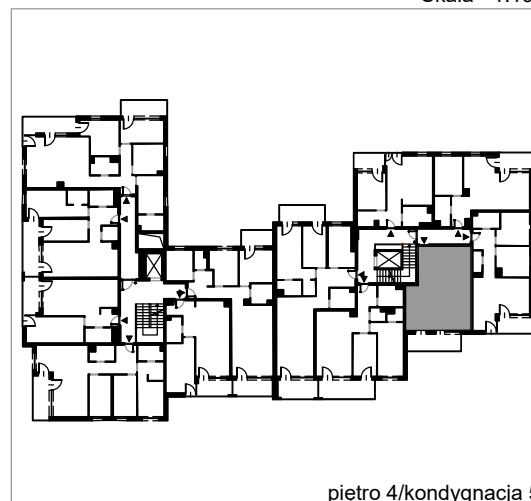

piętro 4/kondygnacja 5

GEOWAP

www.geowap.pl

Jednostka wykonawcza Data: 02.2026 r.

1. Wymiary pomieszczeń, lokalizację przyborów sanitarnych i inne podano zgodnie ze stanem faktycznym.
2. Powierzchnia użytkowa lokali określona jest na podstawie rozporządzenia Ministra Rozwoju w sprawie szczegółowego zakresu i formy projektu budowlanego z dnia 11 września 2020 r. oraz przy uwzględnieniu treści Polskiej Normy PN-ISO 9836:2022-07.