




## INWENTARYZACJA POWYKONAWCZA LOKALU MIESZKALNEGO


Gdynia, ul. Kcyńska 31/9

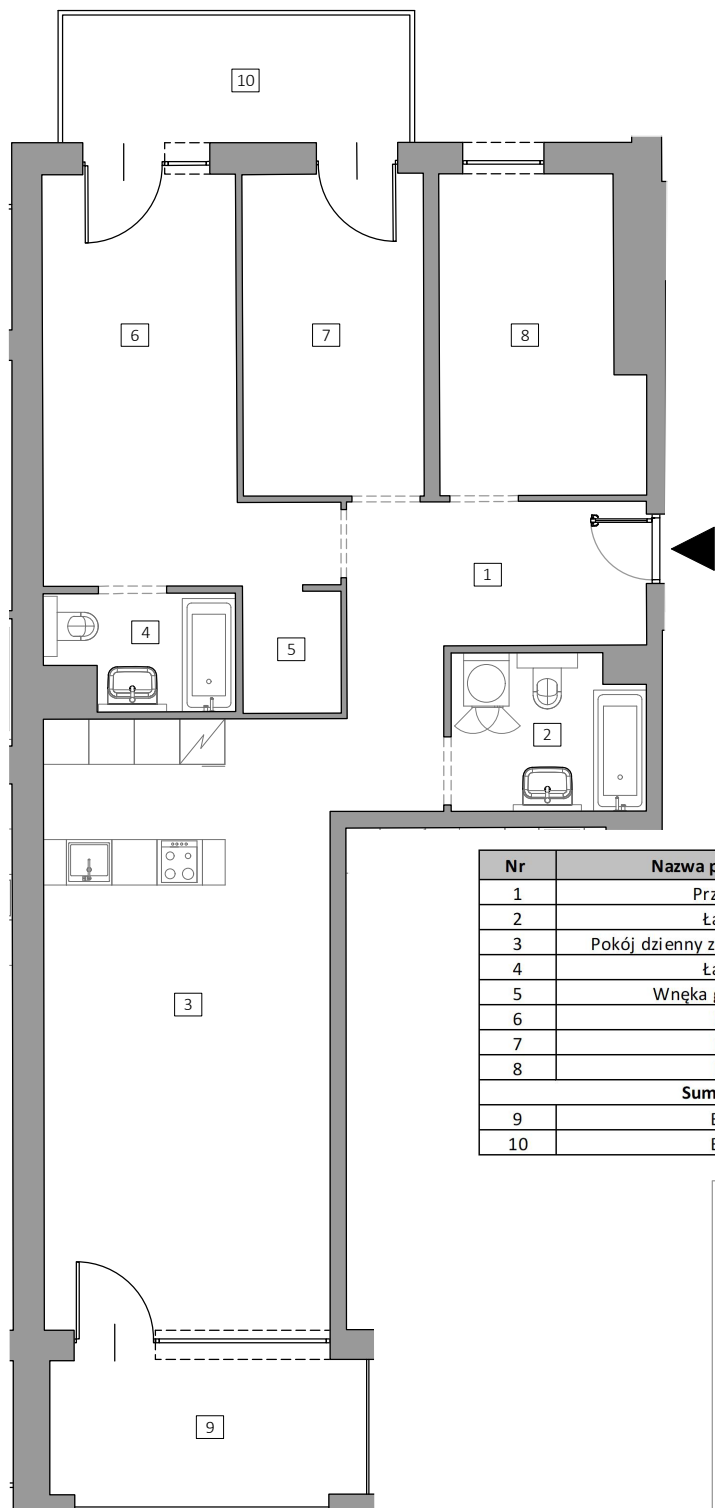

Nr	Nazwa pomieszczenia	Powierzchnia [m <sup>2</sup> ]
1	Przedpokój	10.35
2	Łazienka	5.17
3	Pokój dzienny z aneksem kuchennym	30.89
4	Łazienka	3.55
5	Wnęka garderobiana	2.16
6	Pokój	15.46
7	Pokój	10.22
8	Pokój	10.50
Suma powierzchni użytkowej		88.30
9	Balkon	8.02
10	Balkon	7.75



Skala - 1:100

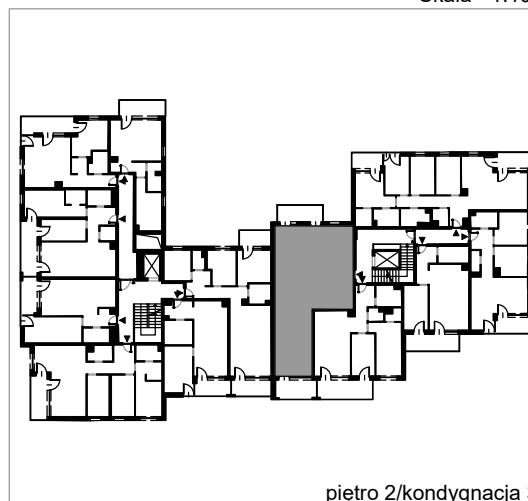

piętro 2/kondygnacja 3

**GEOWAP**

www.geowap.pl

Jednostka wykonawcza Data: 02.2026 r.

1. Wymiary pomieszczeń, lokalizację przyborów sanitarnych i inne podano zgodnie ze stanem faktycznym.
2. Powierzchnia użytkowa lokali określona jest na podstawie rozporządzenia Ministra Rozwoju w sprawie szczegółowego zakresu i formy projektu budowlanego z dnia 11 września 2020 r. oraz przy uwzględnieniu treści Polskiej Normy PN-ISO 9836:2022-07.