





INWENTARYZACJA POWYKONAWCZA LOKALU MIESZKALNEGO

Gdynia, ul. Kcyńska 31/10

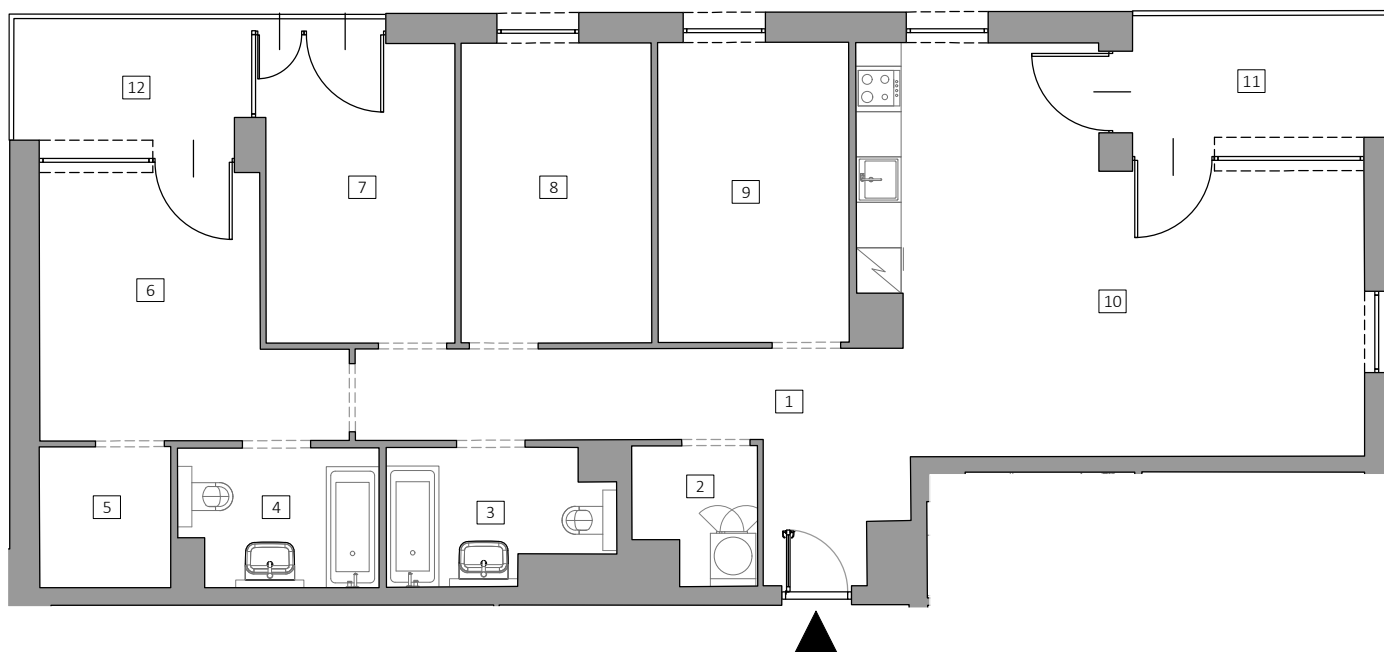

Skala - 1:100

Nr	Nazwa pomieszczenia	Powierzchnia [m ²]
1	Przedpokój	12.14
2	Pom.gosp.	2.70
3	Łazienka	4.82
4	Łazienka	4.68
5	Garderoba	3.23
6	Pokój	11.77
7	Pokój	9.91
8	Pokój	9.99
9	Pokój	10.03
10	Pokój dzienny z aneksem kuchennym	29.34
Suma powierzchni użytkowej		98.61
11	Balkon	5.50
12	Balkon	4.69

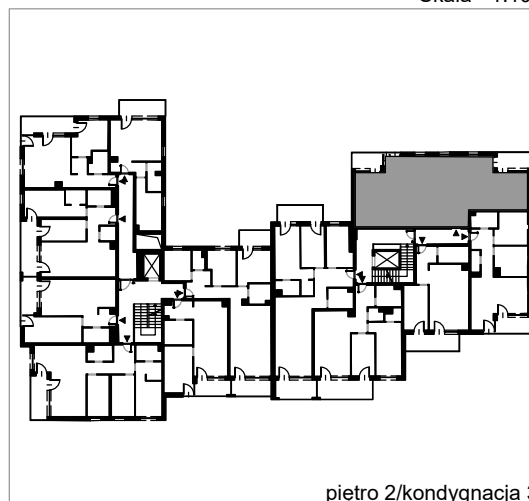

piętro 2/kondygnacja 3

GEOWAP

www.geowap.pl

Jednostka wykonawcza Data: 02.2026 r.

1. Wymiary pomieszczeń, lokalizację przyborów sanitarnych i inne podano zgodnie ze stanem faktycznym.
2. Powierzchnia użytkowa lokali określona jest na podstawie rozporządzenia Ministra Rozwoju w sprawie szczegółowego zakresu i formy projektu budowlanego z dnia 11 września 2020 r. oraz przy uwzględnieniu treści Polskiej Normy PN-ISO 9836:2022-07.