





INWENTARYZACJA POWYKONAWCZA LOKALU MIESZKALNEGO
Gdynia, ul. Kcyńska 31/3

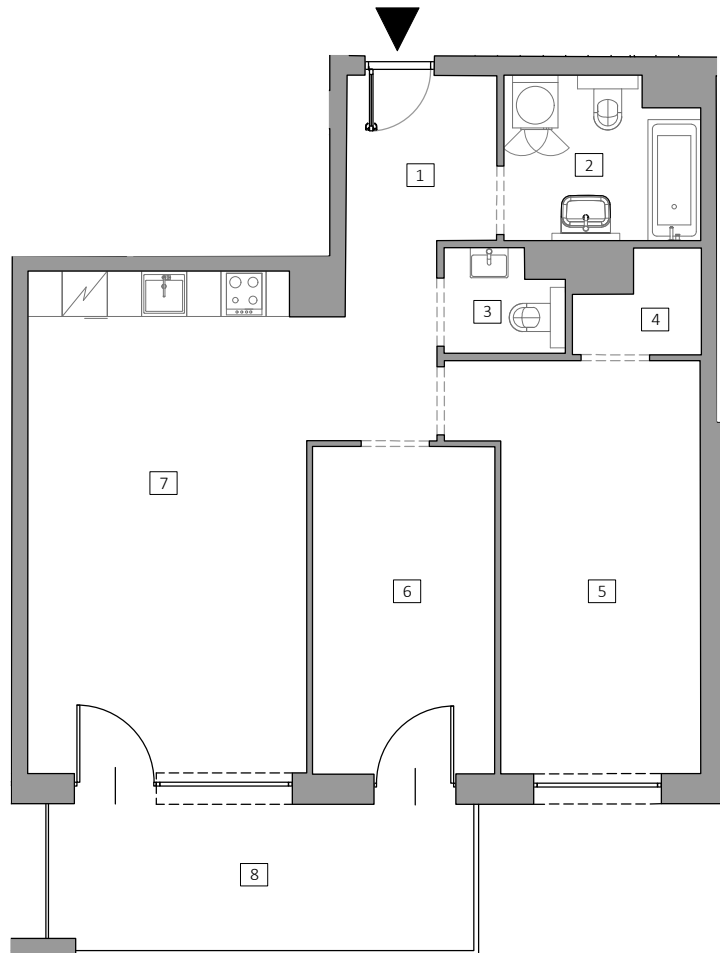

Skala - 1:100

Nr	Nazwa pomieszczenia	Powierzchnia [m ²]
1	Przedpokój	7.55
2	Łazienka	5.37
3	WC	2.01
4	Garderoba	1.91
5	Pokój	15.23
6	Pokój	10.44
7	Pokój dzienny z aneksem kuchennym	25.19
Suma powierzchni użytkowej		67.70
8	Balkon	10.84

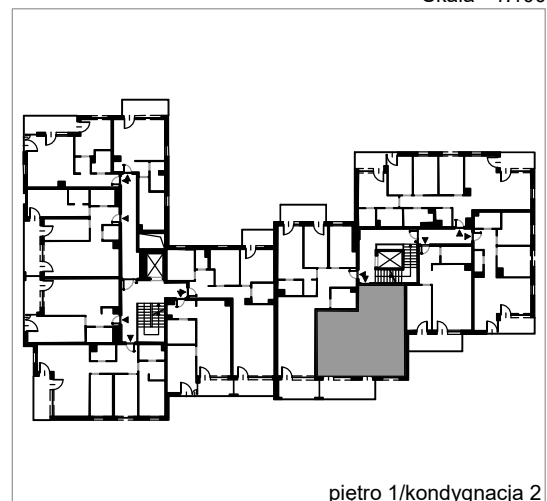

piętro 1/kondygnacja 2