





## INWENTARYZACJA POWYKONAWCZA LOKALU MIESZKALNEGO

Gdynia, ul. Kcyńska 31/8

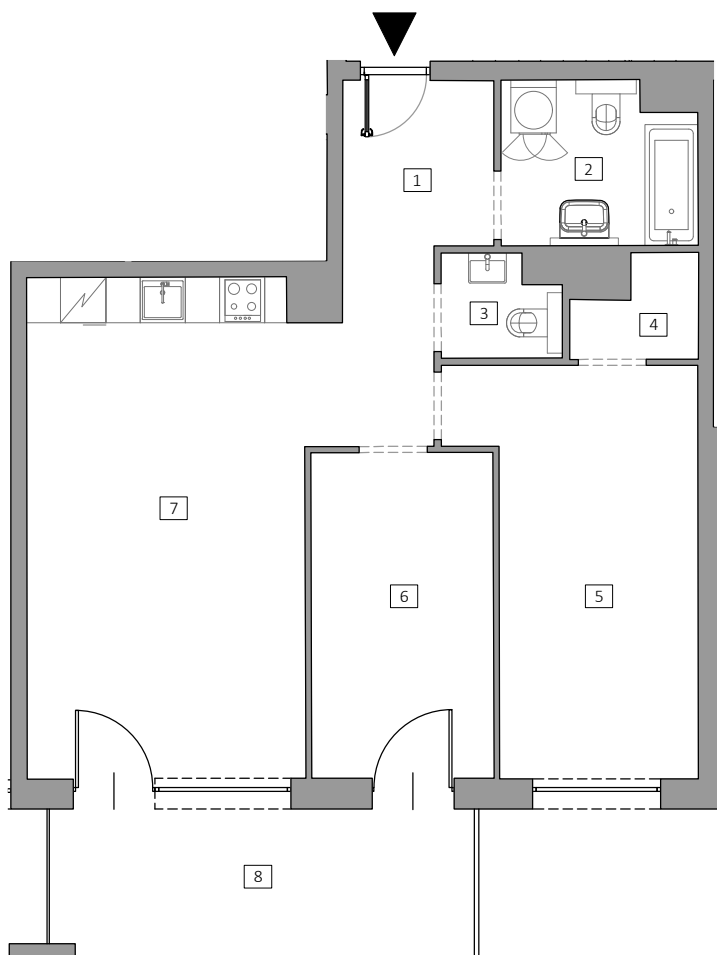

Skala - 1:100

Nr	Nazwa pomieszczenia	Powierzchnia [m <sup>2</sup> ]
1	Przedpokój	7.58
2	Łazienka	5.38
3	WC	2.01
4	Garderoba	1.90
5	Pokój	15.20
6	Pokój	10.40
7	Pokój dzienny z aneksem kuchennym	25.11
<b>Suma powierzchni użytkowej</b>		<b>67.58</b>
8	Balkon	10.90

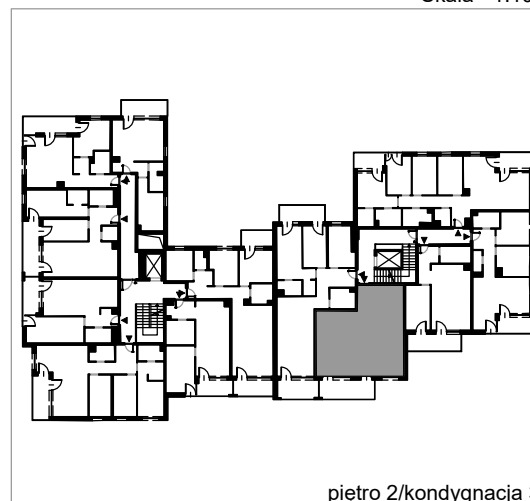

piętro 2/kondygnacja 3

**GEOWAP**

www.geowap.pl

Jednostka wykonawcza Data: 02.2026 r.

1. Wymiary pomieszczeń, lokalizację przyborów sanitarnych i inne podano zgodnie ze stanem faktycznym.
2. Powierzchnia użytkowa lokali określona jest na podstawie rozporządzenia Ministra Rozwoju i Innowacji w sprawie szczegółowego zakresu i formy projektu budowlanego z dnia 11 września 2020 r. oraz przy uwzględnieniu treści Polskiej Normy PN-ISO 9836:2022-07.