




BUDYNEK MIESZKALNY WIELOORODZINNY  
Z CZĘŚCIĄ USŁUGOWĄ  
NA DZIAŁCE NR 1365/1 OBRĘB 1 REDA

ul. Bosmańska 5, 84-240 Reda




NIEBIESKI BURSZTYN

INWENTARYZACJA POWYKONAWCZA LOKALU MIESZKALNEGO - Reda ul. Bosmańska 5/40

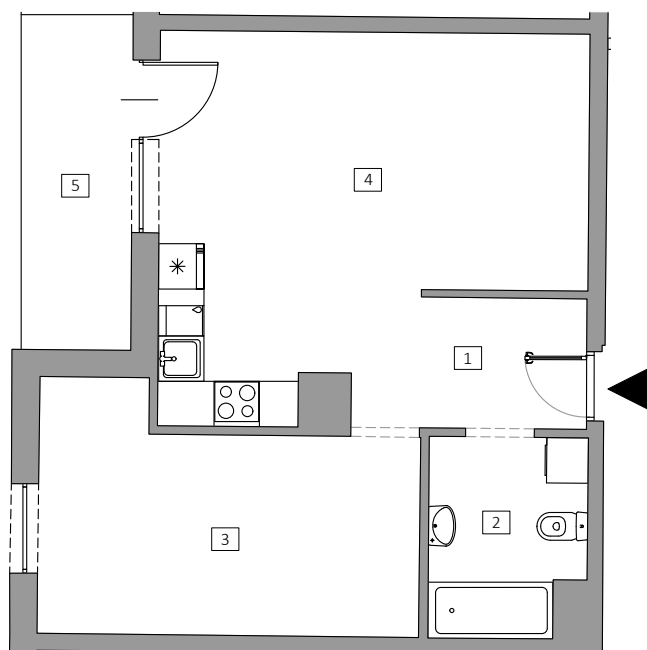

Skala - 1:100

| Nr                                    | Nazwa pomieszczenia               | Powierzchnia [m <sup>2</sup> ] |
|---------------------------------------|-----------------------------------|--------------------------------|
| 1                                     | Korytarz                          | 5.38                           |
| 2                                     | Łazienka                          | 5.11                           |
| 3                                     | Pokój                             | 14.45                          |
| 4                                     | Pokój dzienny z aneksem kuchennym | 23.59                          |
| Suma powierzchni użytkowej            |                                   | 48.53                          |
| 5                                     | Loggia                            | 6.11                           |
| Przynależna komórka lokatorska nr 040 |                                   | 2.44                           |

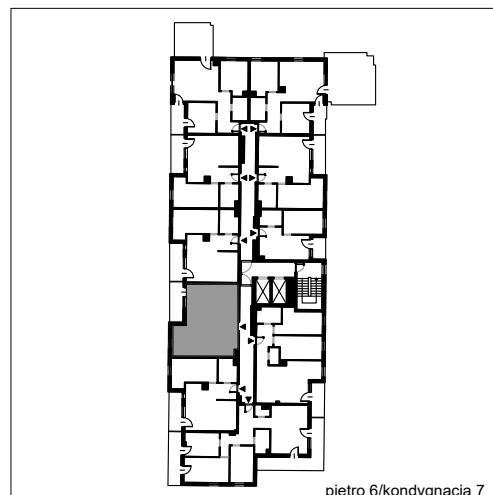

piętro 6/kondygnacja 7

**GEOWAP**

www.geowap.pl

Jednostka wykonawcza

Data: 05.2025 r.

- Wymiary pomieszczeń, lokalizację przyborów sanitarnych i inne podano zgodnie ze stanem faktycznym.
- Powierzchnia jest obliczona w świetle pionowych przegród w stanie wykończonym, przy uwzględnieniu tynków i okładzin o grubości 1,5 cm, na poziomie podłogi, bez uwzględnienia listew przypodłogowych, progów itp.
- Powierzchnia użytkowa lokali określona jest na podstawie rozporządzenia Ministra Rozwoju w sprawie szczegółowego zakresu i formy projektu budowlanego z dnia 11 września 2020r. oraz przy uwzględnieniu treści Polskiej Normy PN-ISO 9836:2015.