




BUDYNEK MIESZKALNY WIELORODZINNY
Z CZĘŚCIĄ USŁUGOWĄ
NA DZIAŁCE NR 1365/1 OBRĘB 1 REDA

ul. Bosmańska 5, 84-240 Reda




NIEBIESKI BURSZTYN

INWENTARYZACJA POWYKONAWCZA LOKALU MIESZKALNEGO - Reda ul. Bosmańska 5/42

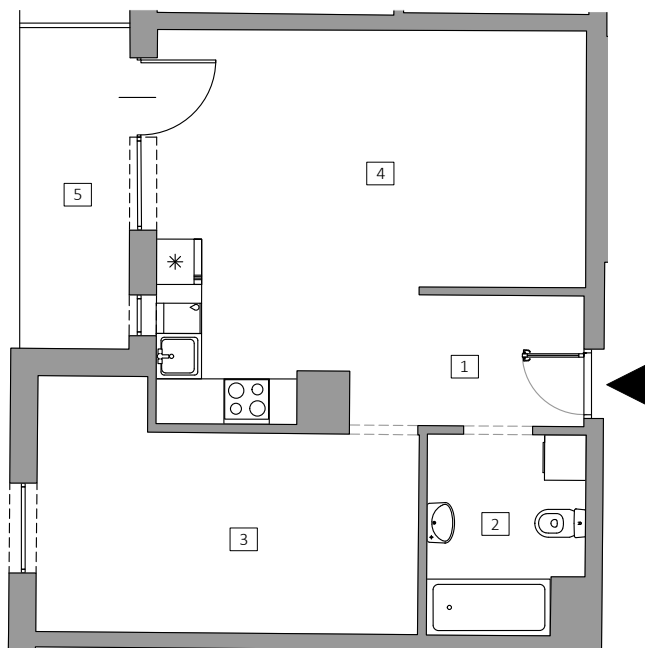

Skala - 1:100

Nr	Nazwa pomieszczenia	Powierzchnia [m ²]
1	Korytarz	5.35
2	Łazienka	5.08
3	Pokój	14.44
4	Pokój dzienny z aneksem kuchennym	23.54
Suma powierzchni użytkowej		48.41
5	Loggia	6.05

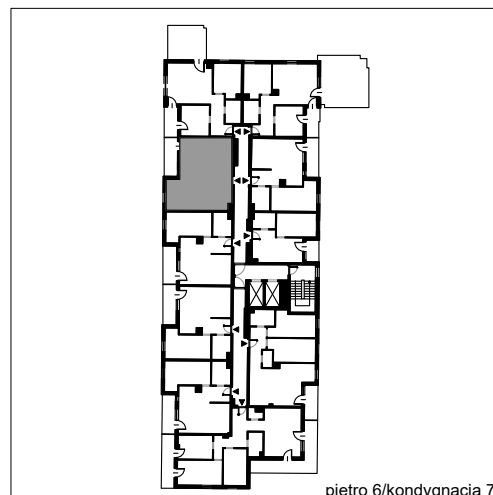

piętro 6/kondygnacja 7

GEOWAP
www.geowap.pl

Jednostka wykonawcza

Data: 05.2025 r.

- Wymiary pomieszczeń, lokalizację przyborów sanitarnych i inne podano zgodnie ze stanem faktycznym.
- Powierzchnia jest obliczona w świetle pionowych przegród w stanie wykończonym, przy uwzględnieniu tynków i okładzin o grubości 1,5 cm, na poziomie podłogi, bez uwzględnienia listew przypodłogowych, progów itp.
- Powierzchnia użytkowa lokali określona jest na podstawie rozporządzenia Ministra Rozwoju w sprawie szczegółowego zakresu i formy projektu budowlanego z dnia 11 września 2020r. oraz przy uwzględnieniu treści Polskiej Normy PN-ISO 9836:2015.