




BUDYNEK MIESZKALNY WIEŁORODZINNY
Z CZĘŚCIĄ USŁUGOWĄ
NA DZIAŁCE NR 1365/1 OBRĘB 1 REDA

ul. Bosmańska 5, 84-240 Reda




NIEBIESKI BURSZTYN

INWENTARYZACJA POWYKONAWCZA LOKALU MIESZKALNEGO - Reda ul. Bosmańska 5/93

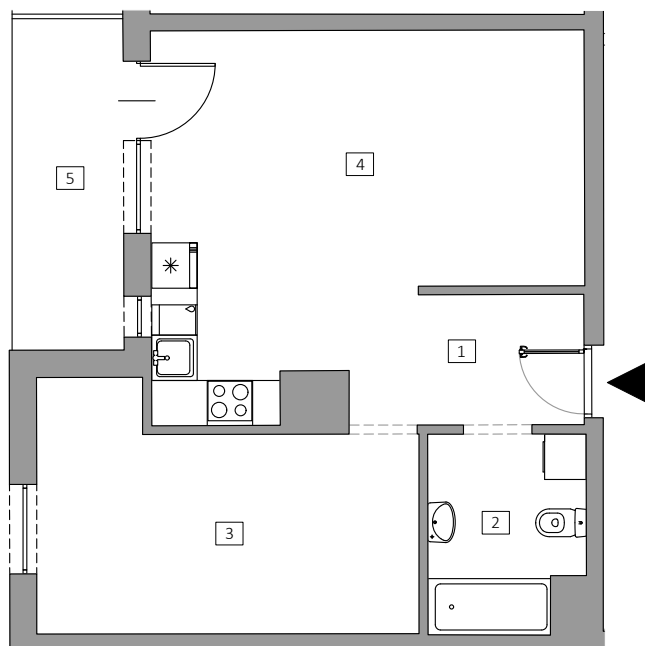

Skala - 1:100

Nr	Nazwa pomieszczenia	Powierzchnia [m ²]
1	Korytarz	5.36
2	Łazienka	5.06
3	Pokój	14.41
4	Pokój dzienny z aneksem kuchennym	23.66
Suma powierzchni użytkowej		48.49
5	Loggia	6.12
Przynależna komórka lokatorska nr 120		1.91

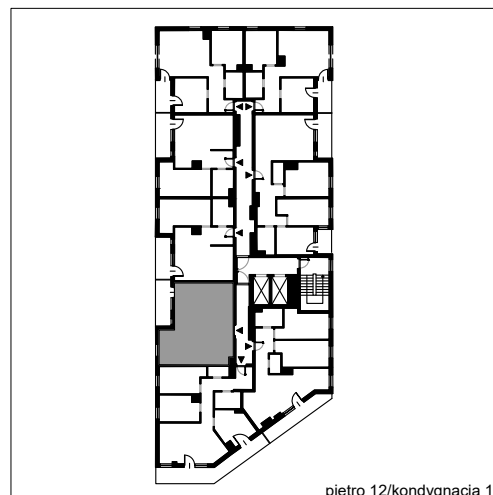

piętro 12/kondygnacja 13

GEOWAP

www.geowap.pl

Jednostka wykonawcza

Data: 05.2025 r.

- Wymiary pomieszczeń, lokalizację przyborów sanitarnych i inne podano zgodnie ze stanem faktycznym.
- Powierzchnia jest obliczona w świetle pionowych przegród w stanie wykończonym, przy uwzględnieniu tynków i okładzin o grubości 1,5 cm, na poziomie podłogi, bez uwzględnienia listew przypodłogowych, progów itp.
- Powierzchnia użytkowa lokali określona jest na podstawie rozporządzenia Ministra Rozwoju w sprawie szczegółowego zakresu i formy projektu budowlanego z dnia 11 września 2020r. oraz przy uwzględnieniu treści Polskiej Normy PN-ISO 9836:2015.