




BUDYNEK MIESZKALNY WIELORODZINNY  
Z CZĘŚCIĄ USŁUGOWĄ  
NA DZIAŁCE NR 1365/1 OBRĘB 1 REDA

ul. Bosmańska 5, 84-240 Reda




NIEBIESKI BURSZTYN

INWENTARYZACJA POWYKONAWCZA LOKALU MIESZKALNEGO - Reda ul. Bosmańska 5/140

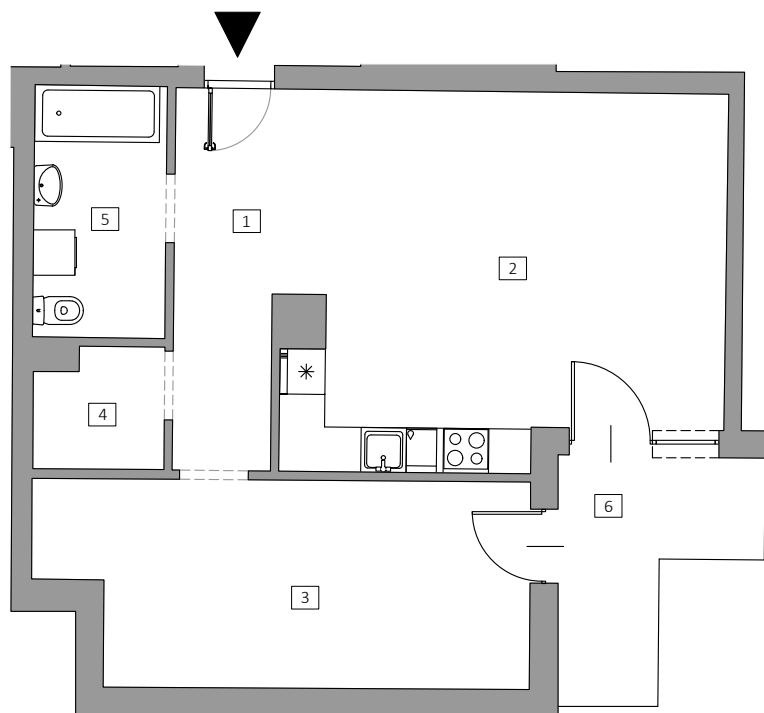

Skala - 1:100

| Nr                         | Nazwa pomieszczenia               | Powierzchnia [m <sup>2</sup> ] |
|----------------------------|-----------------------------------|--------------------------------|
| 1                          | Korytarz                          | 8.52                           |
| 2                          | Pokój dzienny z aneksem kuchennym | 26.14                          |
| 3                          | Pokój                             | 16.78                          |
| 4                          | Wnęka garderobiana                | 2.61                           |
| 5                          | Łazienka                          | 5.68                           |
| Suma powierzchni użytkowej |                                   | 59.73                          |
| 6                          | Balkon                            | 6.36                           |

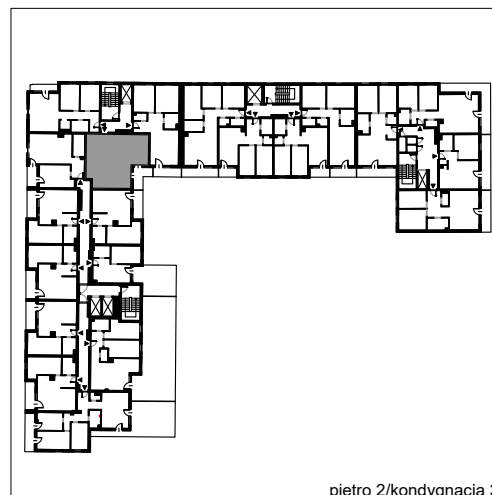

piętro 2/kondygnacja 3

**GEOWAP**  
www.geowap.pl

Jednostka wykonawcza

Data: 05.2025 r.

- Wymiary pomieszczeń, lokalizację przyborów sanitarnych i inne podano zgodnie ze stanem faktycznym.
- Powierzchnia jest obliczona w świetle pionowych przegród w stanie wykończonym, przy uwzględnieniu tynków i okładzin o grubości 1,5 cm, na poziomie podłogi, bez uwzględnienia listew przypodłogowych, progów itp.
- Powierzchnia użytkowa lokali określona jest na podstawie rozporządzenia Ministra Rozwoju w sprawie szczegółowego zakresu i formy projektu budowlanego z dnia 11 września 2020r. oraz przy uwzględnieniu treści Polskiej Normy PN-ISO 9836:2015.