





## INWENTARYZACJA POWYKONAWCZA LOKALU MIESZKALNEGO

Gdynia, ul. Kcyńska 35/24

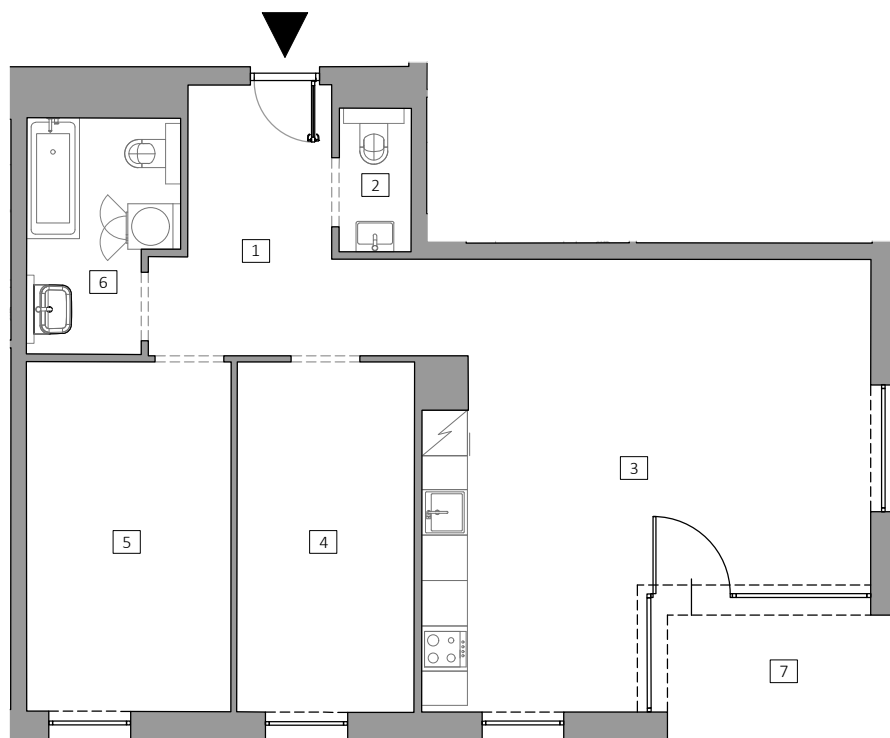

Skala - 1:100

Nr	Nazwa pomieszczenia	Powierzchnia [m <sup>2</sup> ]
1	Przedpokój	9.80
2	WC	1.81
3	Pokój dzienny z aneksem kuchennym	29.13
4	Pokój	10.86
5	Pokój	12.51
6	łazienka	5.64
<b>Suma powierzchni użytkowej</b>		<b>69.75</b>
7	Balkon	4.97

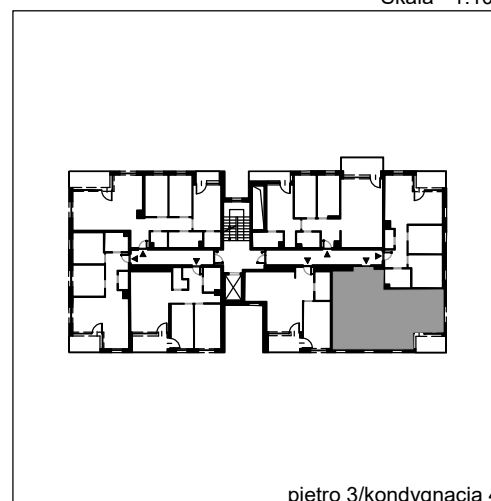

piętro 3/kondygnacja 4

**GEOWAP**

www.geowap.pl

Jednostka wykonawcza Data: 02.2026 r.

1. Wymiary pomieszczeń, lokalizację przyborów sanitarnych i inne podano zgodnie ze stanem faktycznym.
2. Powierzchnia użytkowa lokali określona jest na podstawie rozporządzenia Ministra Rozwoju w sprawie szczegółowego zakresu i formy projektu budowlanego z dnia 11 września 2020 r. oraz przy uwzględnieniu treści Polskiej Normy PN-ISO 9836:2022-07.