




ZESPÓŁ BUDYNKÓW MIESZKALNYCH WIELORODZINNYCH
Z CZĘŚCIĄ USŁUGOWĄ
NA DZIAŁKACH: 2482, 2483, 2480/1, 2480/2, 2480/3, 2480/4,
2468/1, 2468/2, 2468/3
OBRĘB 0012
ul. Kcyńska, 81-005 Gdynia



SYMBIOZA
ATAL


INWENTARYZACJA POWYKONAWCZA LOKALU MIESZKALNEGO

Gdynia, ul. Kcyńska 33/18

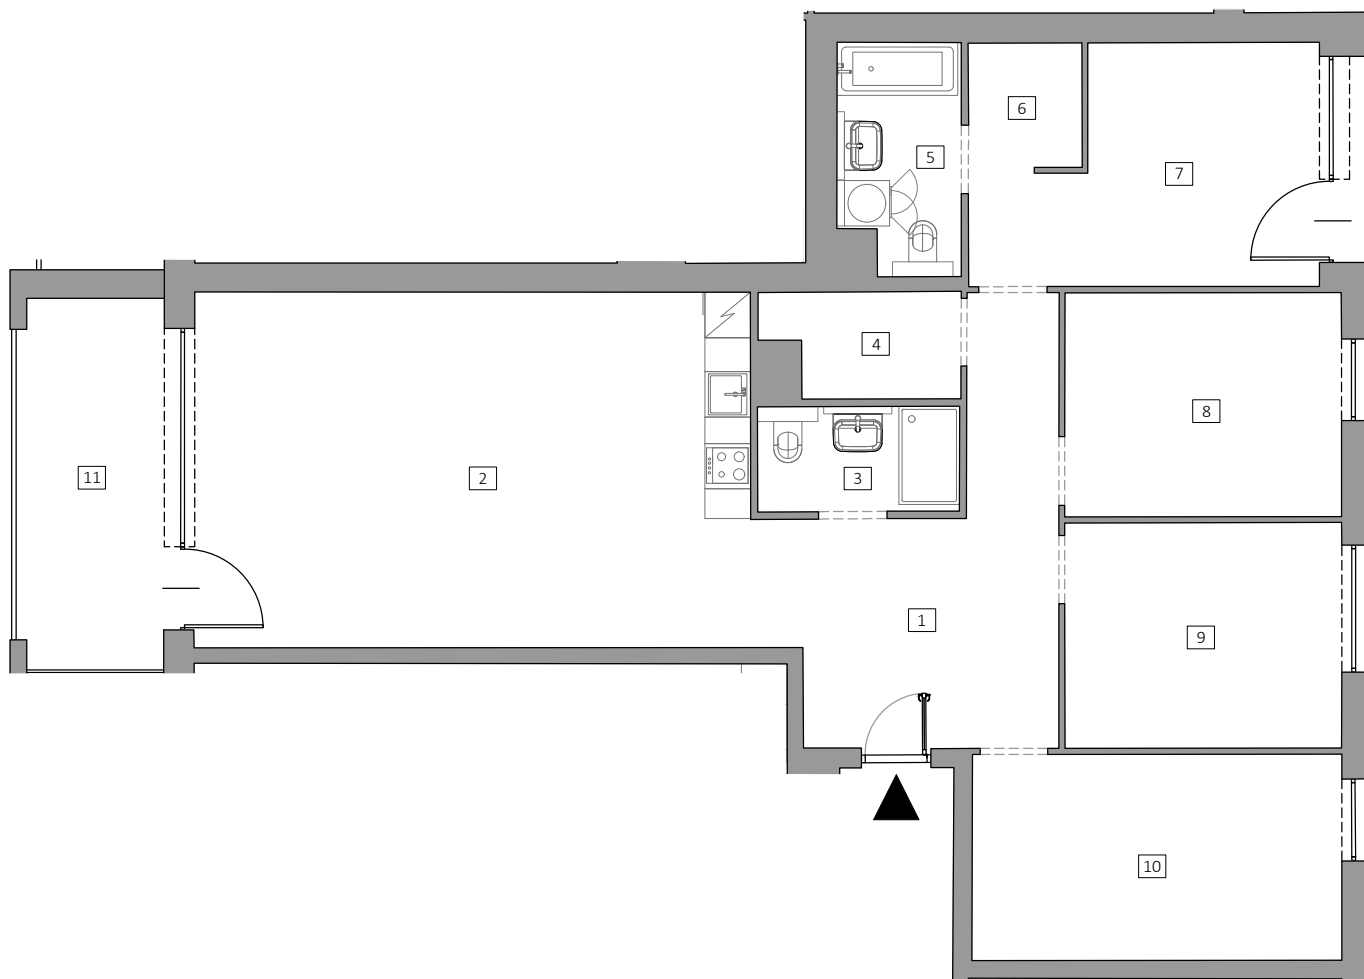

Skala - 1:100

Nr	Nazwa pomieszczenia	Powierzchnia [m ²]
1	Przedpokój	15.09
2	Pokój dzienny z aneksem kuchennym	34.60
3	Łazienka	3.71
4	Garderoba	3.35
5	Łazienka	4.76
6	Wnęka garderobiana	2.54
7	Pokój	12.25
8	Pokój	10.85
9	Pokój	10.92
10	Pokój	13.32
Suma powierzchni użytkowej		111.39
11	Balkon	9.51

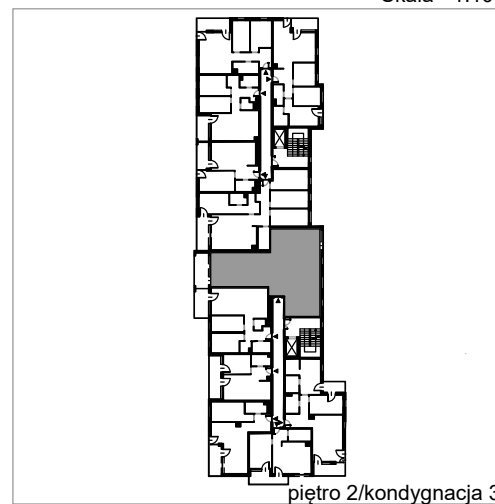

piętro 2/kondygnacja 3

GEOWAP

www.geowap.pl

Jednostka wykonawcza Data: 02.2026 r.

1. Wymiary pomieszczeń, lokalizację przyborów sanitarnych i inne podano zgodnie ze stanem faktycznym.
2. Powierzchnia użytkowa lokali określona jest na podstawie rozporządzenia Ministra Rozwoju w sprawie szczegółowego zakresu i formy projektu budowlanego z dnia 11 września 2020 r. oraz przy uwzględnieniu treści Polskiej Normy PN-ISO 9836:2022-07.