





INWENTARYZACJA POWYKONAWCZA LOKALU MIESZKALNEGO
Gdynia, ul. Kcyńska 31/41

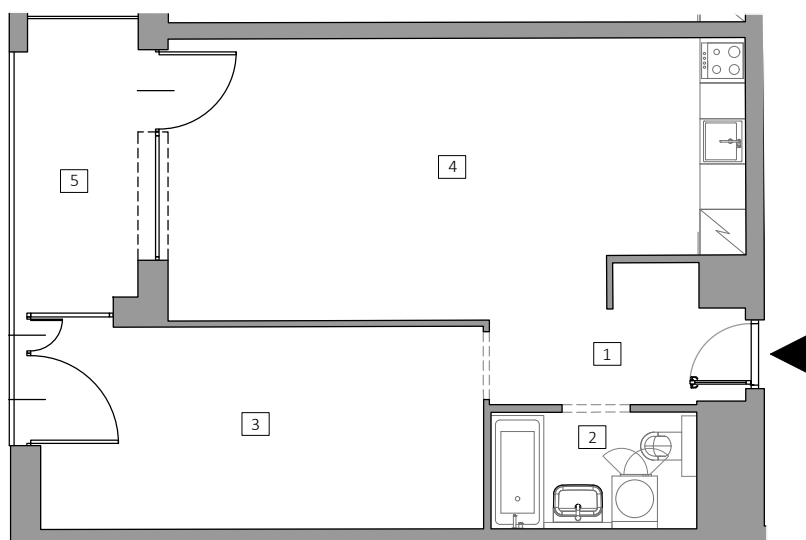

Skala - 1:100

Nr	Nazwa pomieszczenia	Powierzchnia [m ²]
1	Przedpokój	4.74
2	Łazienka	4.20
3	Pokój	15.67
4	Pokój dzienny z aneksem kuchennym	26.91
Suma powierzchni użytkowej		51.52
5	Balkon	5.97

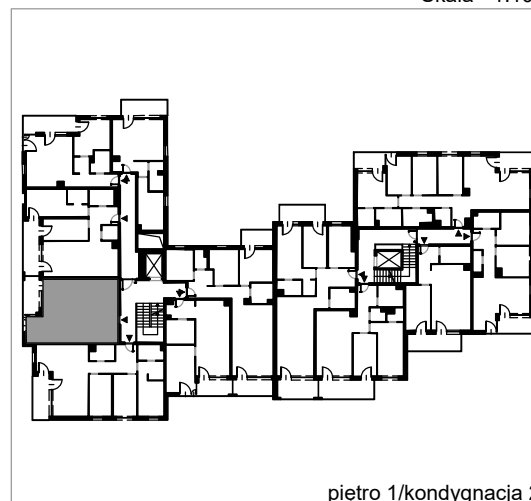

piętro 1/kondygnacja 2

GEOWAP

www.geowap.pl

Jednostka wykonawcza Data: 02.2026 r.

1. Wymiary pomieszczeń, lokalizację przyborów sanitarnych i inne podano zgodnie ze stanem faktycznym.
2. Powierzchnia użytkowa lokali określona jest na podstawie rozporządzenia Ministra Rozwoju w sprawie szczegółowego zakresu i formy projektu budowlanego z dnia 11 września 2020 r. oraz przy uwzględnieniu treści Polskiej Normy PN-ISO 9836:2022-07.