




INWENTARYZACJA POWYKONAWCZA LOKALU MIESZKALNEGO
Gdynia, ul. Kcyńska 33/1



Nr	Nazwa pomieszczenia	Powierzchnia [m ²]
1	Przedpokój	10.69
2	Łazienka	4.98
3	Łazienka	7.55
4	Pokój	15.66
5	Pokój	11.69
6	Pokój dzienny z aneksem kuchennym	26.88
Suma powierzchni użytkowej		77.45
7	Taras	11.78
8	Taras	6.45
9	Ogródek	91.04

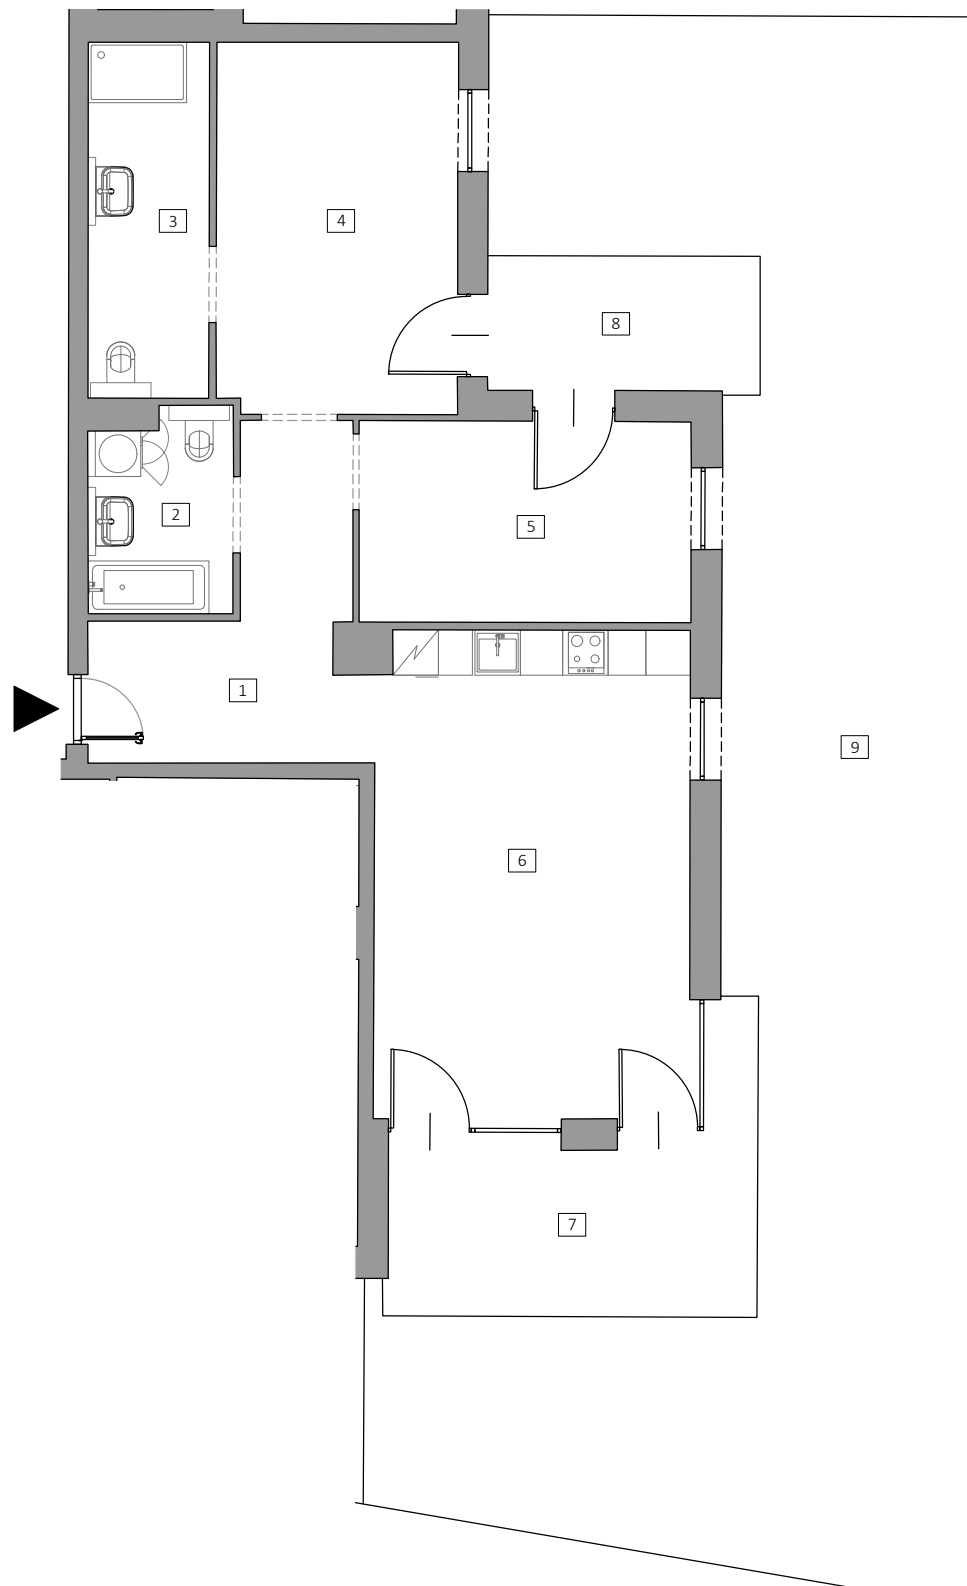

Skala - 1:100

