





INWENTARYZACJA POWYKONAWCZA LOKALU MIESZKALNEGO

Gdynia, ul. Kcyńska 31/38

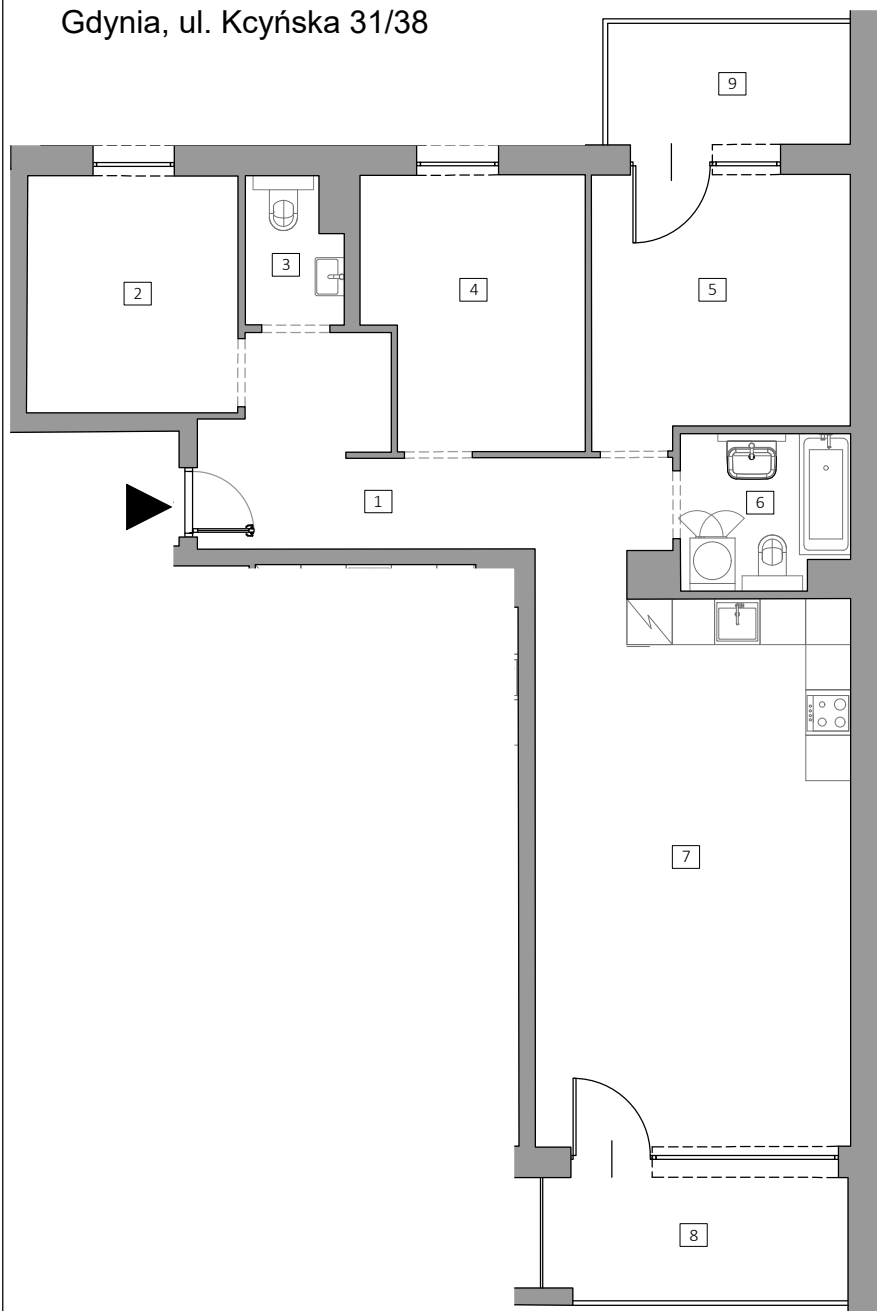

Skala - 1:100

| Nr | Nazwa pomieszczenia | Powierzchnia [m ²] |
|-----------------------------------|-----------------------------------|--------------------------------|
| 1 | Przedpokój | 11.10 |
| 2 | Pokój | 8.73 |
| 3 | WC | 2.33 |
| 4 | Pokój | 10.07 |
| 5 | Pokój | 11.73 |
| 6 | Łazienka | 4.45 |
| 7 | Pokój dzienny z aneksem kuchennym | 31.03 |
| Suma powierzchni użytkowej | | 79.44 |
| 8 | Balkon | 6.53 |
| 9 | Balkon | 5.15 |

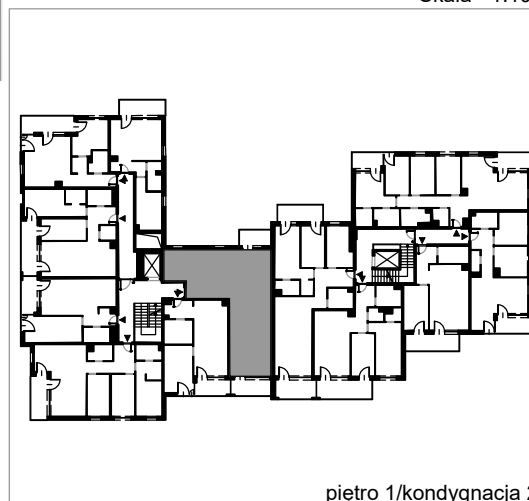

piętro 1/kondygnacja 2

GEOWAP

www.geowap.pl

Jednostka wykonawcza Data: 02.2026 r.

1. Wymiary pomieszczeń, lokalizację przyborów sanitarnych i inne podano zgodnie ze stanem faktycznym.
2. Powierzchnia użytkowa lokali określona jest na podstawie rozporządzenia Ministra Rozwoju w sprawie szczegółowego zakresu i formy projektu budowlanego z dnia 11 września 2020 r. oraz przy uwzględnieniu treści Polskiej Normy PN-ISO 9836:2022-07.