




ZESPÓŁ BUDYNKÓW MIESZKALNYCH WIELORODZINNYCH
Z CZĘŚCIĄ USŁUGOWĄ
NA DZIAŁKACH: 2482, 2483, 2480/1, 2480/2, 2480/3, 2480/4,
2468/1, 2468/2, 2468/3
OBRĘB 0012
ul. Kcyńska, 81-005 Gdynia



SYMBIOZA
ATAL


INWENTARYZACJA POWYKONAWCZA LOKALU MIESZKALNEGO

Gdynia, ul. Kcyńska 31/48

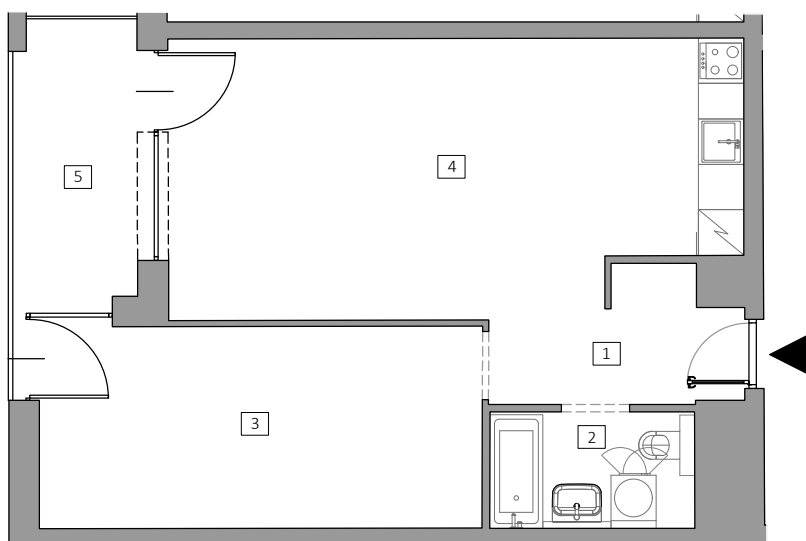

Skala - 1:100

Nr	Nazwa pomieszczenia	Powierzchnia [m ²]
1	Przedpokój	4.72
2	Łazienka	4.18
3	Pokój	15.65
4	Pokój dzienny z aneksem kuchennym	26.79
Suma powierzchni użytkowej		51.34
5	Balkon	5.96

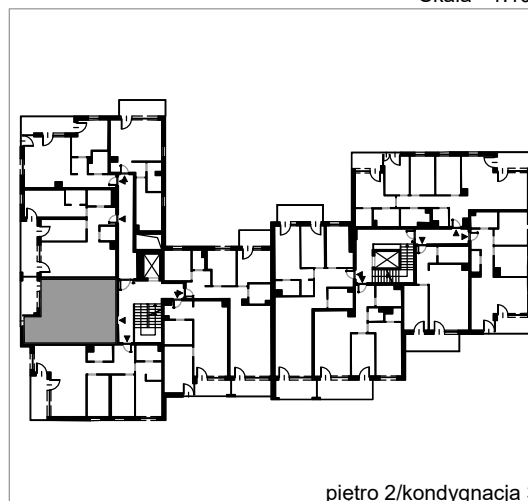

GEOWAP

www.geowap.pl

Jednostka wykonawcza Data: 02.2026 r.

1. Wymiary pomieszczeń, lokalizację przyborów sanitarnych i inne podano zgodnie ze stanem faktycznym.
2. Powierzchnia użytkowa lokali określona jest na podstawie rozporządzenia Ministra Rozwoju w sprawie szczegółowego zakresu i formy projektu budowlanego z dnia 11 września 2020 r. oraz przy uwzględnieniu treści Polskiej Normy PN-ISO 9836:2022-07.