





INWENTARYZACJA POWYKONAWCZA LOKALU MIESZKALNEGO

Gdynia, ul. Kcyńska 33/25

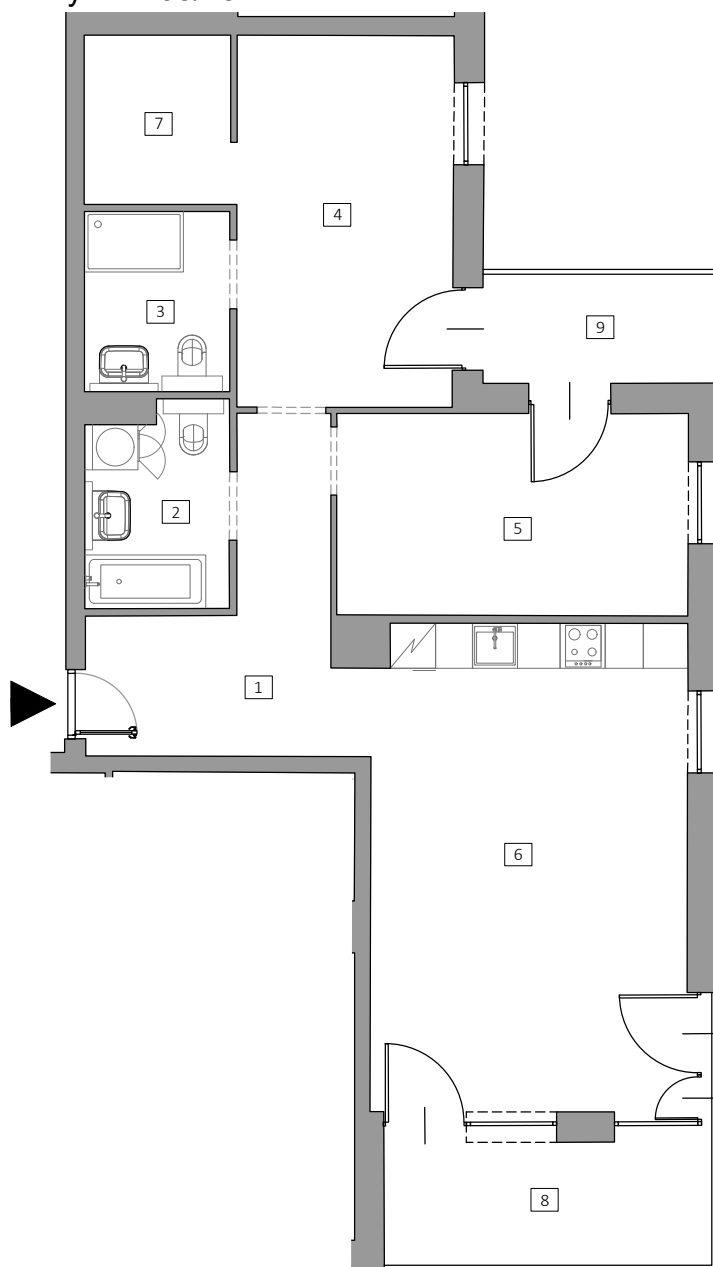

Skala - 1:100

Nr	Nazwa pomieszczenia	Powierzchnia [m ²]
1	Przedpokój	9.98
2	Łazienka	4.99
3	Łazienka	4.57
4	Pokój	14.14
5	Pokój	12.42
6	Pokój dzienny z aneksem kuchennym	26.93
7	Wnęka garderobiana	4.34
Suma powierzchni użytkowej		77.37
8	Balkon	7.06
9	Balkon	4.41

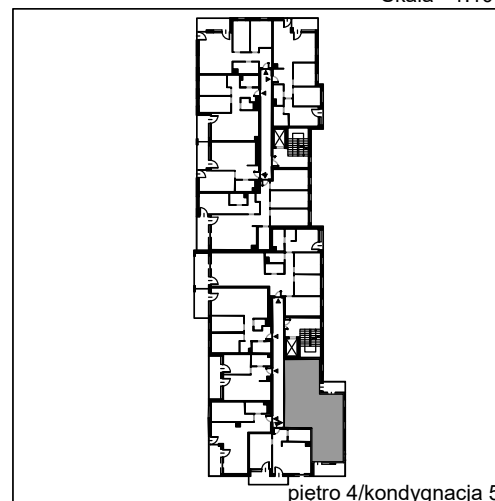

piętro 4/kondygnacja 5

GEOWAP

www.geowap.pl

Jednostka wykonawcza Data: 02.2026 r.

1. Wymiary pomieszczeń, lokalizację przyborów sanitarnych i inne podano zgodnie ze stanem faktycznym.
2. Powierzchnia użytkowa lokali określona jest na podstawie rozporządzenia Ministra Rozwoju w sprawie szczegółowego zakresu i formy projektu budowlanego z dnia 11 września 2020 r. oraz przy uwzględnieniu treści Polskiej Normy PN-ISO 9836:2022-07.