





## INWENTARYZACJA POWYKONAWCZA LOKALU MIESZKALNEGO

Gdynia, ul. Kcyńska 35/33

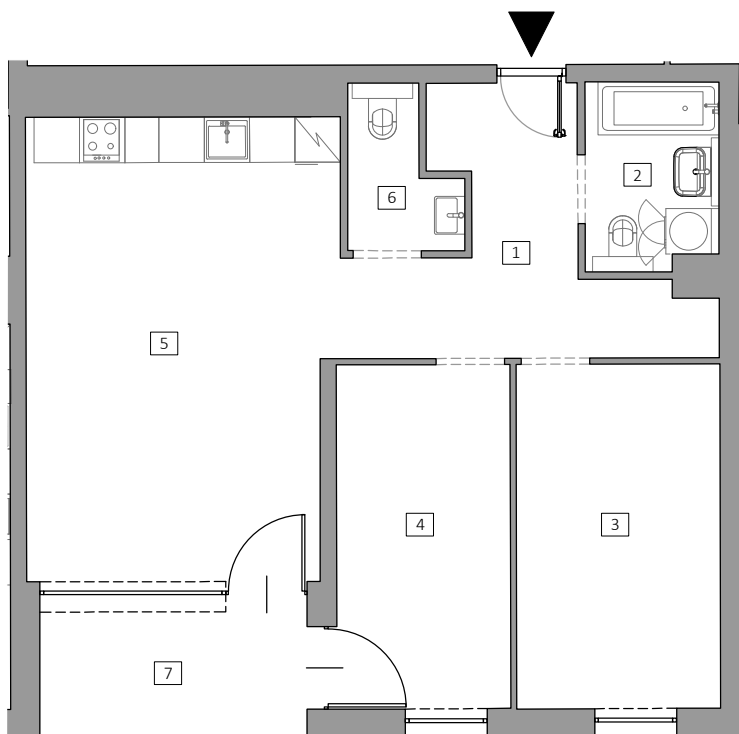

Skala - 1:100

| Nr                                | Nazwa pomieszczenia               | Powierzchnia [m <sup>2</sup> ] |
|-----------------------------------|-----------------------------------|--------------------------------|
| 1                                 | Przedpokój                        | 9.90                           |
| 2                                 | łazienka                          | 4.30                           |
| 3                                 | Pokój                             | 12.29                          |
| 4                                 | Pokój                             | 10.48                          |
| 5                                 | Pokój dzienny z aneksem kuchennym | 24.76                          |
| 6                                 | WC                                | 2.67                           |
| <b>Suma powierzchni użytkowej</b> |                                   | <b>64.40</b>                   |
| 7                                 | Balkon                            | 5.74                           |

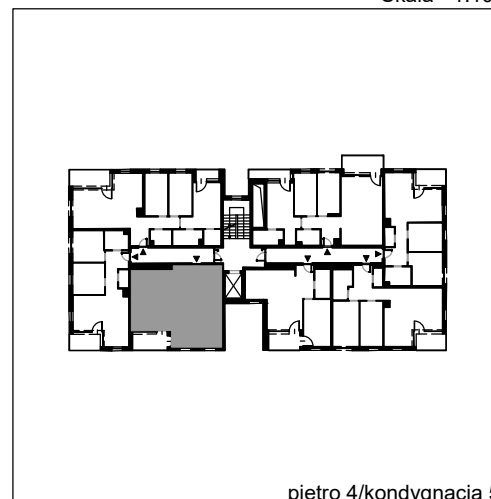

piętro 4/kondygnacja 5

**GEOWAP**

www.geowap.pl

Jednostka wykonawcza Data: 02.2026 r.

1. Wymiary pomieszczeń, lokalizację przyborów sanitarnych i inne podano zgodnie ze stanem faktycznym.
2. Powierzchnia użytkowa lokali określona jest na podstawie rozporządzenia Ministra Rozwoju w sprawie szczegółowego zakresu i formy projektu budowlanego z dnia 11 września 2020 r. oraz przy uwzględnieniu treści Polskiej Normy PN-ISO 9836:2022-07.