





INWENTARYZACJA POWYKONAWCZA LOKALU MIESZKALNEGO

Gdynia, ul. Kcyńska 33/12

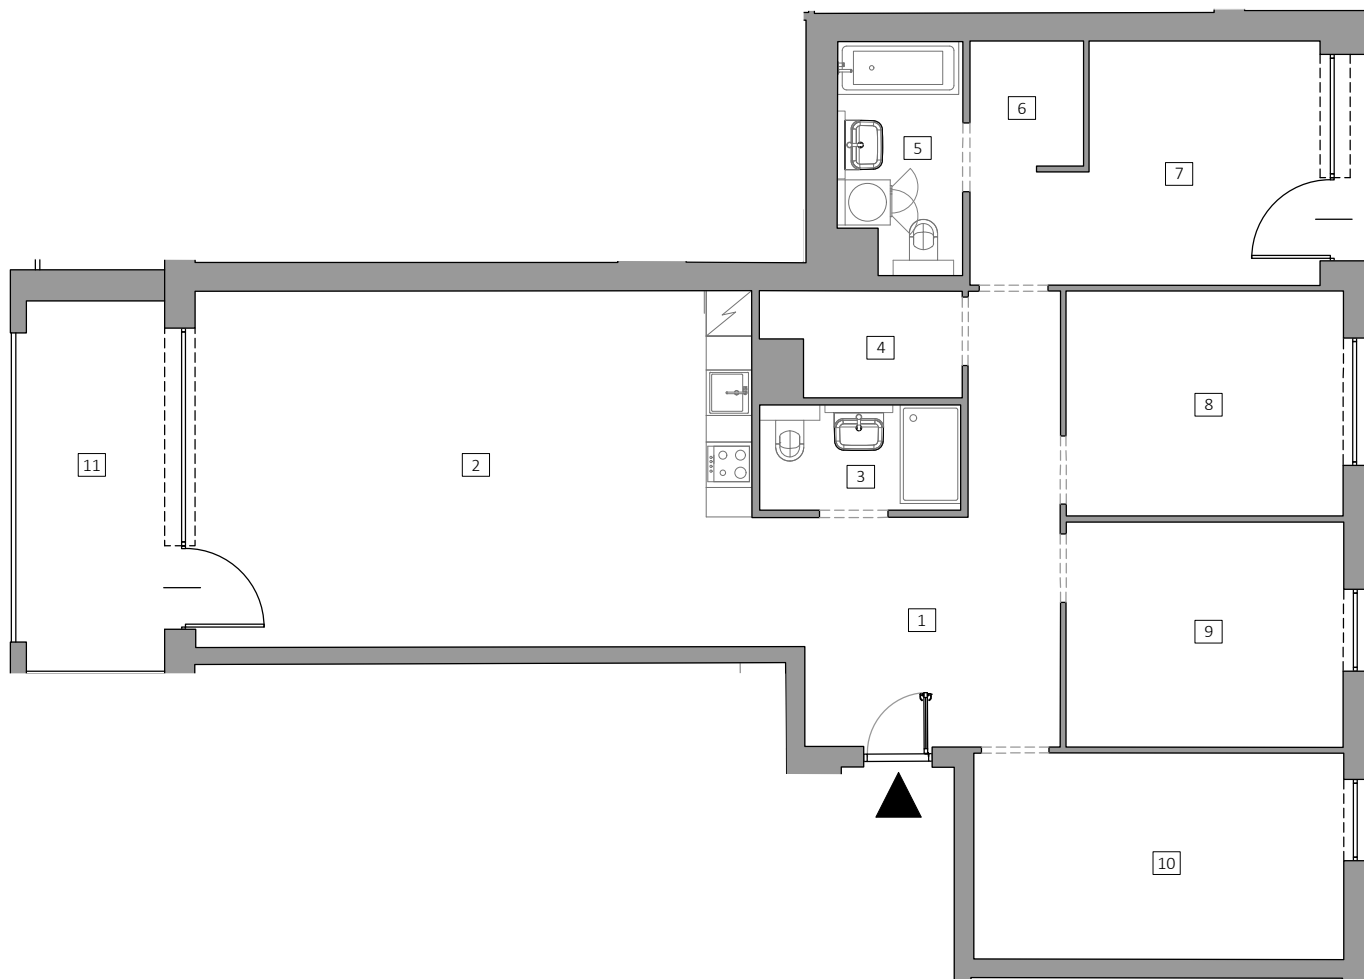

Skala - 1:100

Nr	Nazwa pomieszczenia	Powierzchnia [m ²]
1	Przedpokój	15.10
2	Pokój dzienny z aneksem kuchennym	34.67
3	Łazienka	3.70
4	Garderoba	3.33
5	Łazienka	4.79
6	Wnęka garderobiana	2.55
7	Pokój	12.24
8	Pokój	10.90
9	Pokój	10.92
10	Pokój	13.35
Suma powierzchni użytkowej		111.55
11	Balkon	9.52

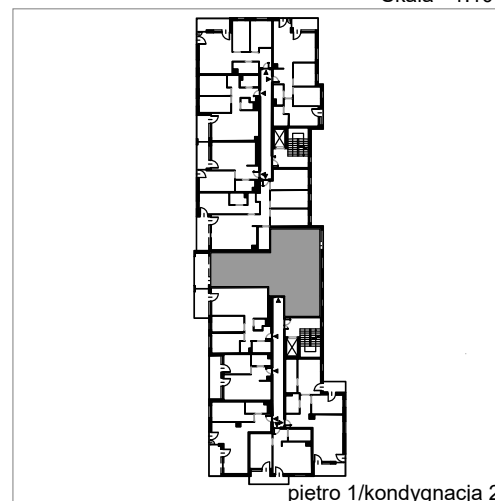

GEOWAP

www.geowap.pl

Jednostka wykonawcza Data: 02.2026 r.

1. Wymiary pomieszczeń, lokalizację przyborów sanitarnych i inne podano zgodnie ze stanem faktycznym.
2. Powierzchnia użytkowa lokali określona jest na podstawie rozporządzenia Ministra Rozwoju w sprawie szczegółowego zakresu i formy projektu budowlanego z dnia 11 września 2020 r. oraz przy uwzględnieniu treści Polskiej Normy PN-ISO 9836:2022-07.