





INWENTARYZACJA POWYKONAWCZA LOKALU MIESZKALNEGO

Gdynia, ul. Kcyńska 31/55

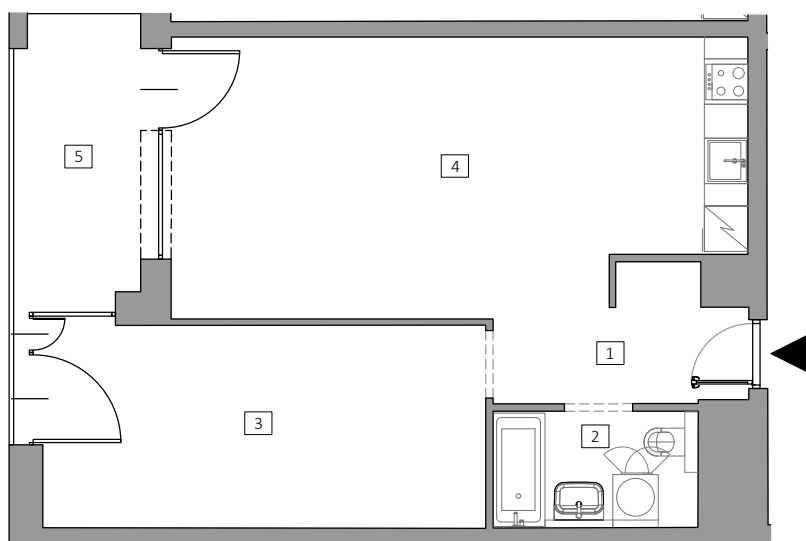

Skala - 1:100

| Nr | Nazwa pomieszczenia | Powierzchnia [m ²] |
|-----------------------------------|-----------------------------------|--------------------------------|
| 1 | Przedpokój | 4.72 |
| 2 | Łazienka | 4.18 |
| 3 | Pokój | 15.71 |
| 4 | Pokój dzienny z aneksem kuchennym | 26.86 |
| Suma powierzchni użytkowej | | 51.47 |
| 5 | Balkon | 6.10 |

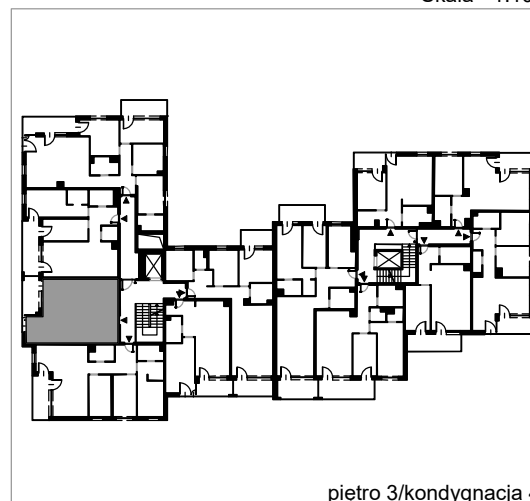

piętro 3/kondygnacja 4

GEOWAP

www.geowap.pl

Jednostka wykonawcza Data: 02.2026 r.

1. Wymiary pomieszczeń, lokalizację przyborów sanitarnych i inne podano zgodnie ze stanem faktycznym.
2. Powierzchnia użytkowa lokali określona jest na podstawie rozporządzenia Ministra Rozwoju w sprawie szczegółowego zakresu i formy projektu budowlanego z dnia 11 września 2020 r. oraz przy uwzględnieniu treści Polskiej Normy PN-ISO 9836:2022-07.