





## INWENTARYZACJA POWYKONAWCZA LOKALU MIESZKALNEGO

Gdynia, ul. Kcyńska 33/42

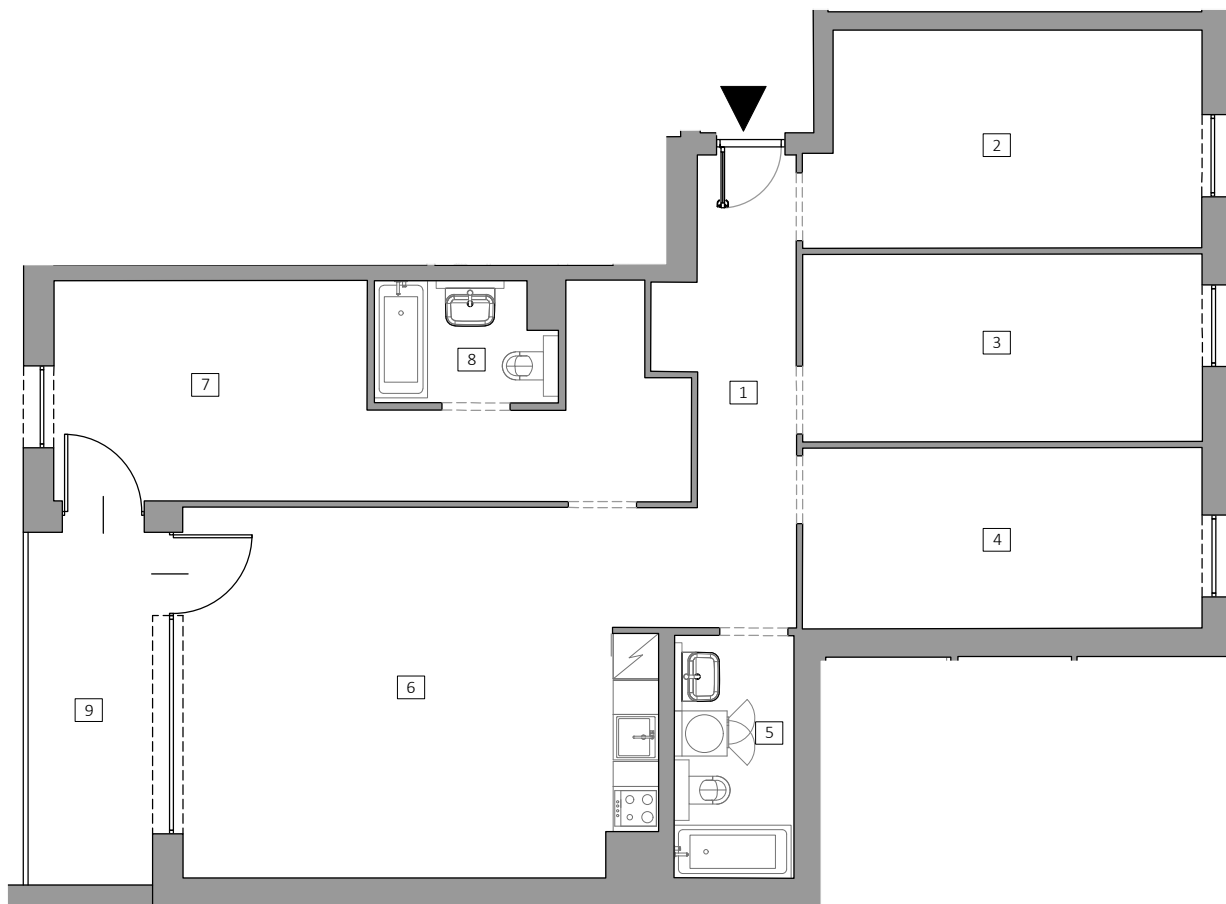

Skala - 1:100

Nr	Nazwa pomieszczenia	Powierzchnia [m <sup>2</sup> ]
1	Przedpokój	8.93
2	Pokój	14.58
3	Pokój	13.10
4	Pokój	12.63
5	Łazienka	5.09
6	Pokój dzienny z aneksem kuchennym	31.19
7	Pokój	19.32
8	Łazienka	3.65
<b>Suma powierzchni użytkowej</b>		<b>108.49</b>
9	Balkon	7.70

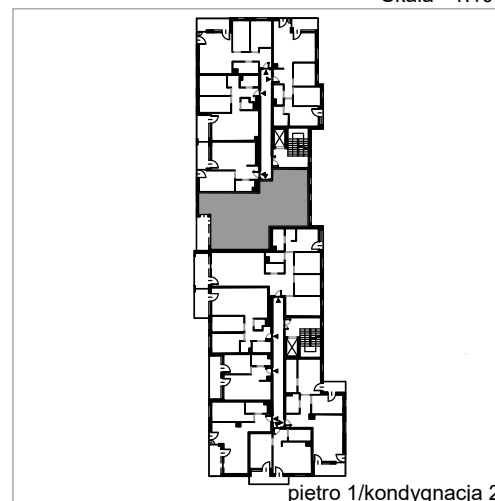

piętro 1/kondygnacja 2

**GEOWAP**

www.geowap.pl

Jednostka wykonawcza Data: 02.2026 r.

1. Wymiary pomieszczeń, lokalizację przyborów sanitarnych i inne podano zgodnie ze stanem faktycznym.
2. Powierzchnia użytkowa lokali określona jest na podstawie rozporządzenia Ministra Rozwoju w sprawie szczegółowego zakresu i formy projektu budowlanego z dnia 11 września 2020 r. oraz przy uwzględnieniu treści Polskiej Normy PN-ISO 9836:2022-07.