





## INWENTARYZACJA POWYKONAWCZA LOKALU MIESZKALNEGO

Gdynia, ul. Kcyńska 31/56

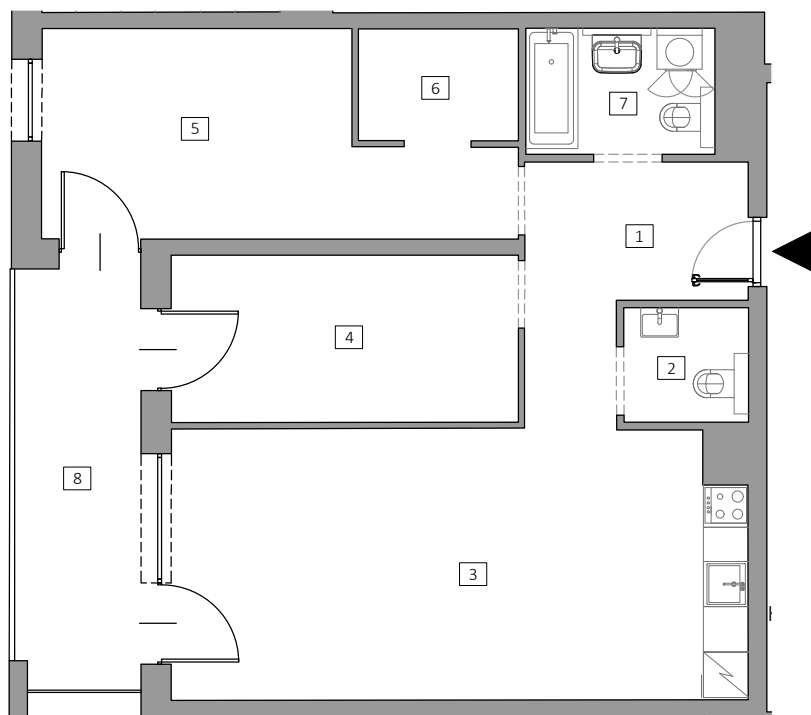

Skala - 1:100

Nr	Nazwa pomieszczenia	Powierzchnia [m <sup>2</sup> ]
1	Przedpokój	7.47
2	WC	2.50
3	Pokój dzienny z aneksem kuchennym	26.91
4	Pokój	10.16
5	Pokój	14.10
6	Wnęka garderobiana	3.21
7	Łazienka	4.18
<b>Suma powierzchni użytkowej</b>		<b>68.53</b>
8	Balkon	9.24

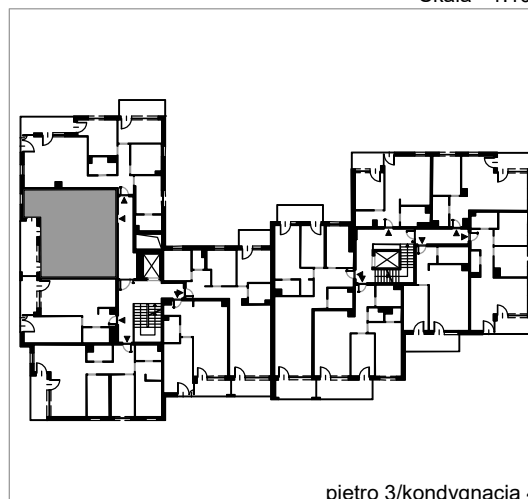

piętro 3/kondygnacja 4

**GEOWAP**

www.geowap.pl

Jednostka wykonawcza Data: 02.2026 r.

1. Wymiary pomieszczeń, lokalizację przyborów sanitarnych i inne podano zgodnie ze stanem faktycznym.
2. Powierzchnia użytkowa lokali określona jest na podstawie rozporządzenia Ministra Rozwoju w sprawie szczegółowego zakresu i formy projektu budowlanego z dnia 11 września 2020 r. oraz przy uwzględnieniu treści Polskiej Normy PN-ISO 9836:2022-07.