




INWENTARYZACJA POWYKONAWCZA LOKALU MIESZKALNEGO  
Gdynia, ul. Kcyńska 33/6



Nr	Nazwa pomieszczenia	Powierzchnia [m <sup>2</sup> ]
1	Przedpokój	12.50
2	Pokój dzienny z aneksem kuchennym	34.71
3	Łazienka	3.71
4	Garderoba	3.34
5	Łazienka	4.79
6	Wnęka garderobiana	2.56
7	Pokój	12.27
8	Pokój	10.87
9	Pokój	10.87
10	Wnęka garderobiana	2.48
<b>Suma powierzchni użytkowej</b>		<b>98.10</b>
11	Taras	10.88
12	Ogródek	14.88
13	Ogródek	29.55

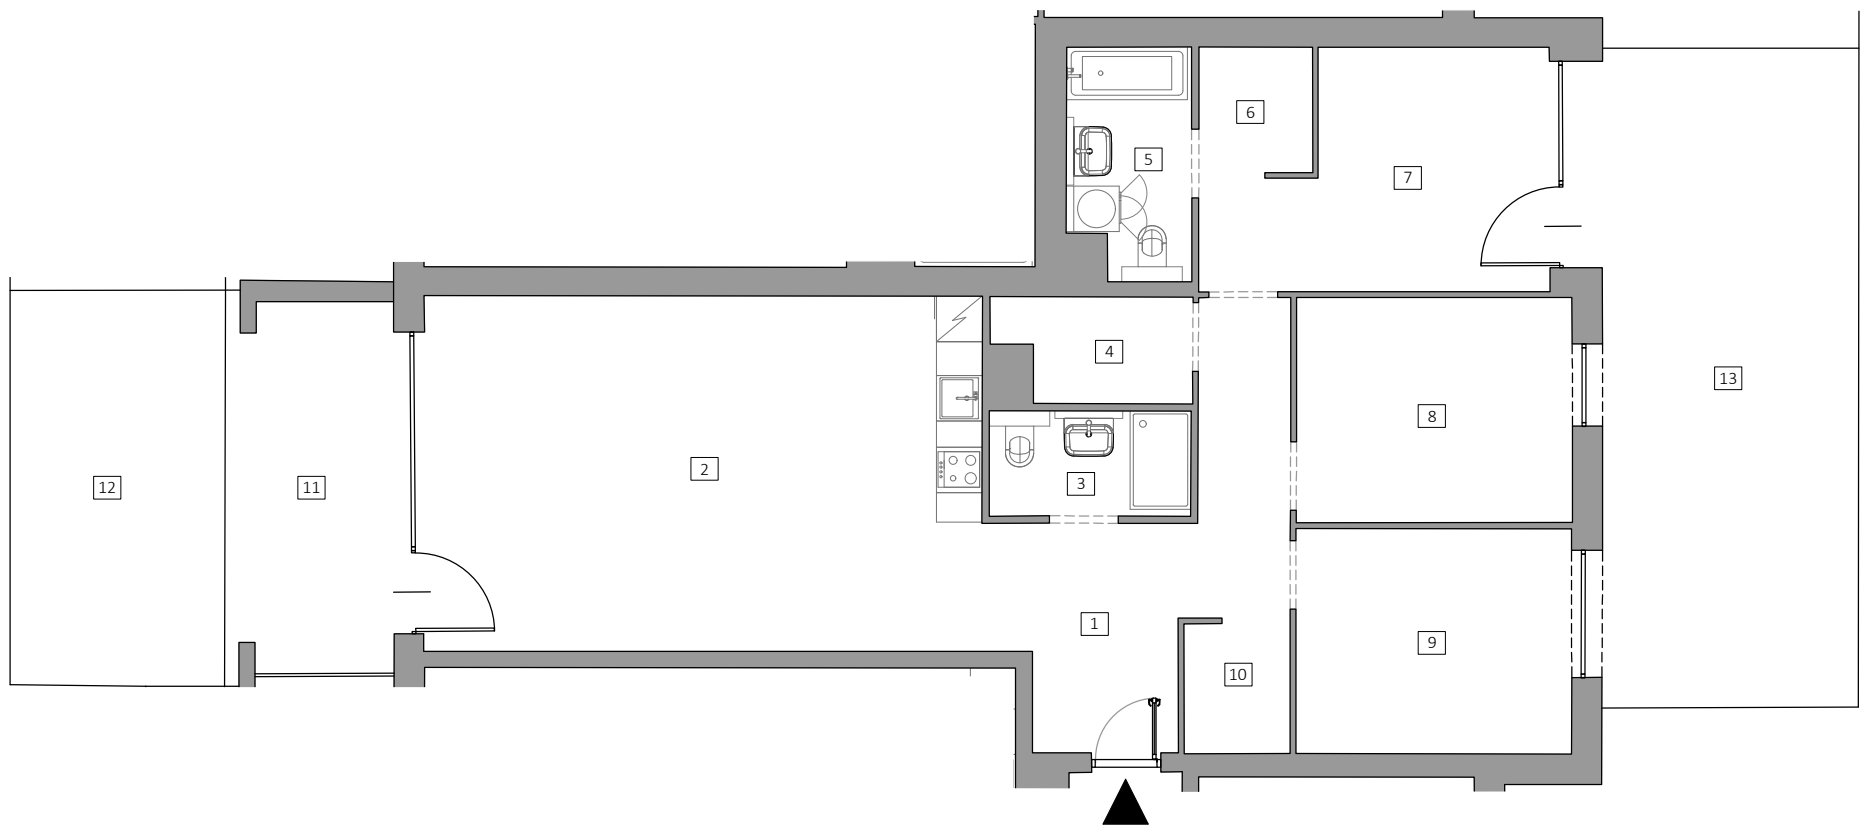