





INWENTARYZACJA POWYKONAWCZA LOKALU MIESZKALNEGO
Gdynia, ul. Kcyńska 33/17

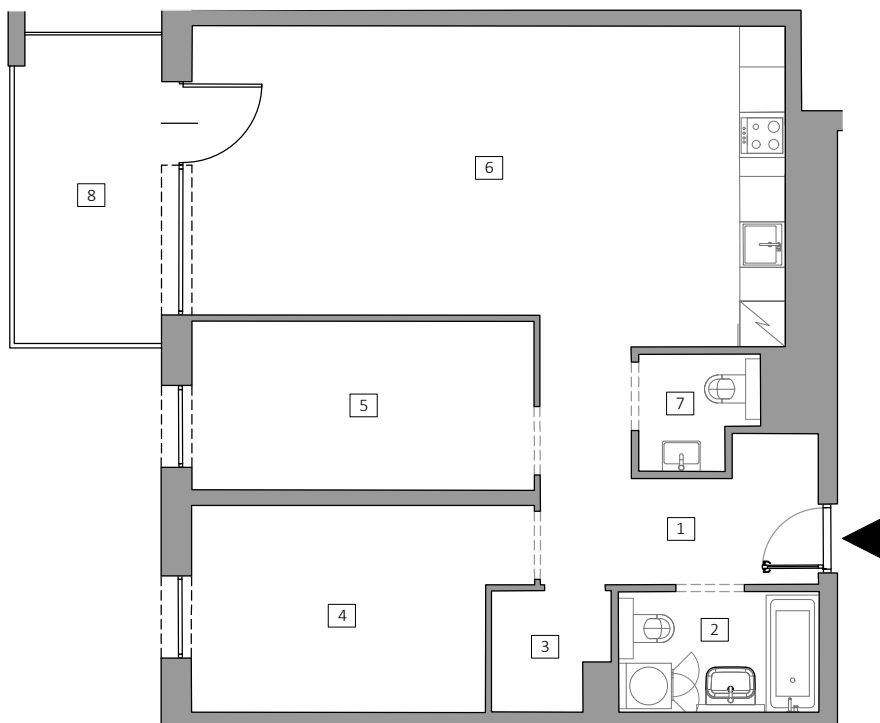

Skala - 1:100

| Nr | Nazwa pomieszczenia | Powierzchnia [m ²] |
|-----------------------------------|-----------------------------------|--------------------------------|
| 1 | Przedpokój | 8.44 |
| 2 | łazienka | 4.23 |
| 3 | Wnęka garderobiana | 2.36 |
| 4 | Pokój | 11.32 |
| 5 | Pokój | 10.11 |
| 6 | Pokój dzienny z aneksem kuchennym | 30.86 |
| 7 | WC | 2.22 |
| Suma powierzchni użytkowej | | 69.54 |
| 8 | Balkon | 7.90 |

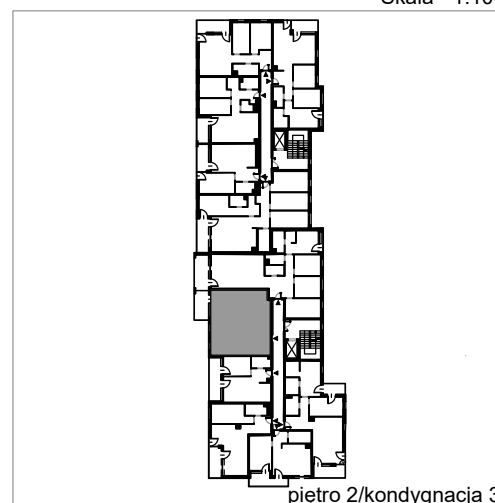

GEOWAP

www.geowap.pl

Jednostka wykonawcza Data: 02.2026 r.

1. Wymiary pomieszczeń, lokalizację przyborów sanitarnych i inne podano zgodnie ze stanem faktycznym.
2. Powierzchnia użytkowa lokali określona jest na podstawie rozporządzenia Ministra Rozwoju w sprawie szczegółowego zakresu i formy projektu budowlanego z dnia 11 września 2020 r. oraz przy uwzględnieniu treści Polskiej Normy PN-ISO 9836:2022-07.