





INWENTARYZACJA POWYKONAWCZA LOKALU MIESZKALNEGO
Gdynia, ul. Kcyńska 33/43

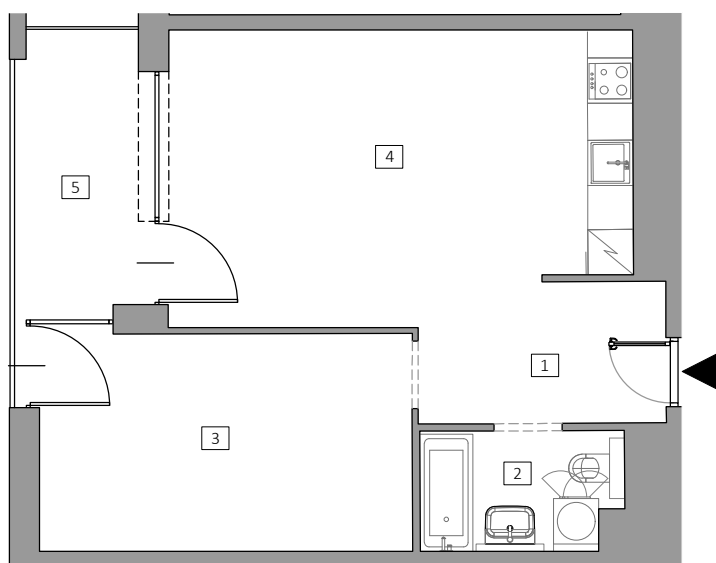

Skala - 1:100

Nr	Nazwa pomieszczenia	Powierzchnia [m ²]
1	Przedpokój	5.15
2	Łazienka	4.12
3	Pokój	14.17
4	Pokój dzienny z aneksem kuchennym	23.35
Suma powierzchni użytkowej		46.79
5	Balkon	5.90

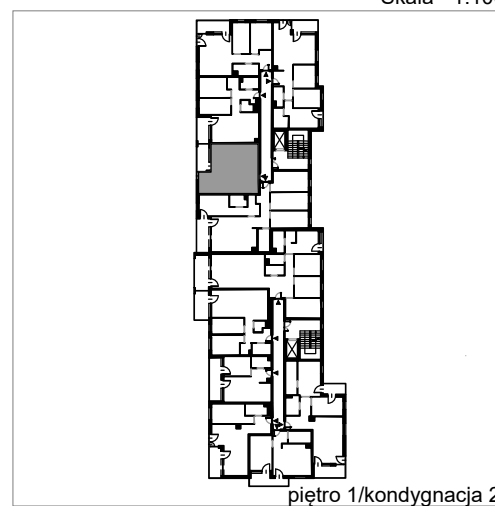

piętro 1/kondygnacja 2