





INWENTARYZACJA POWYKONAWCZA LOKALU MIESZKALNEGO

Gdynia, ul. Kcyńska 33/47

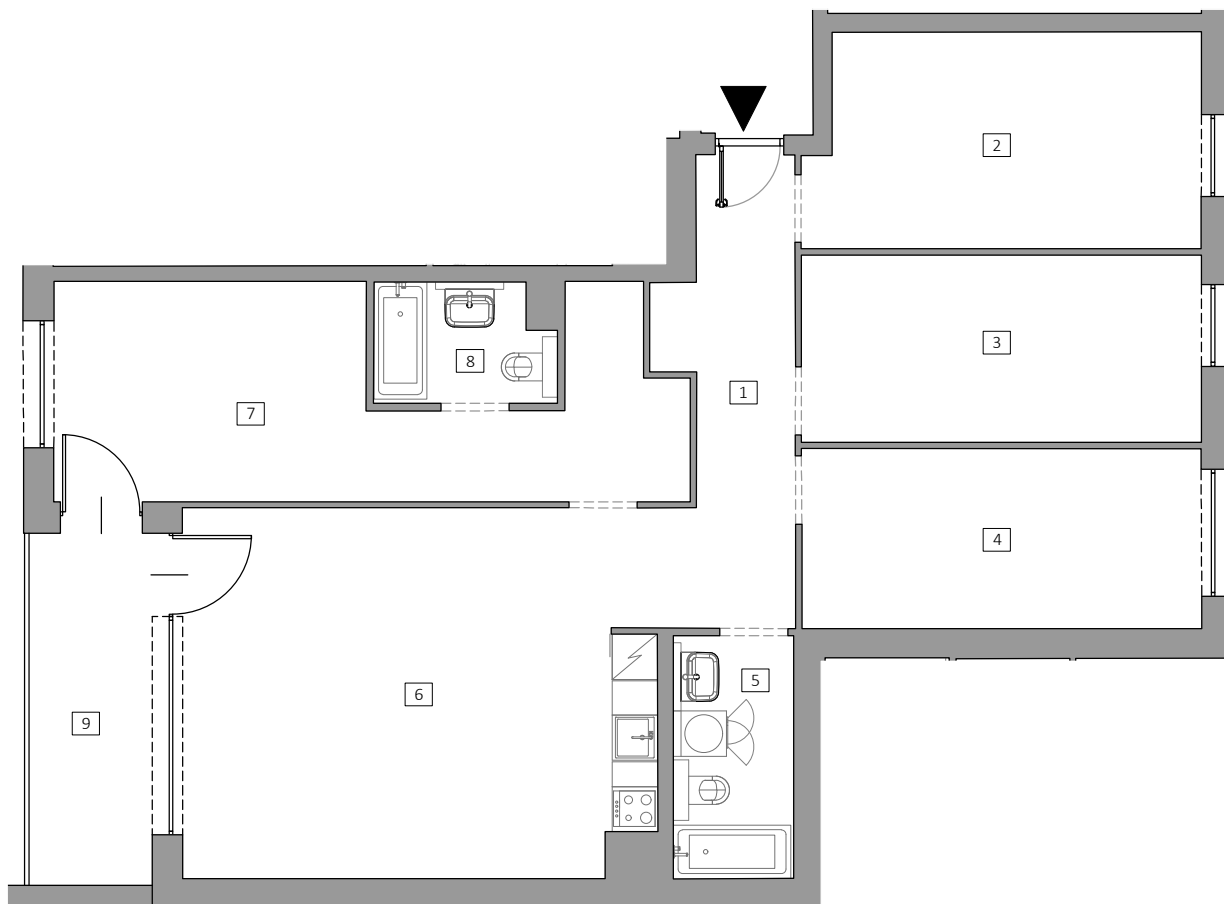

Skala - 1:100

Nr	Nazwa pomieszczenia	Powierzchnia [m ²]
1	Przedpokój	8.95
2	Pokój	14.50
3	Pokój	13.10
4	Pokój	12.59
5	Łazienka	5.11
6	Pokój dzienny z aneksem kuchennym	31.15
7	Pokój	19.24
8	Łazienka	3.64
Suma powierzchni użytkowej		108.28
9	Balkon	7.59

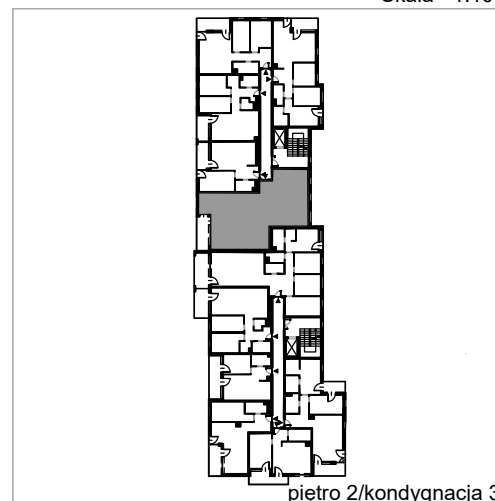

piętro 2/kondygnacja 3

GEOWAP

www.geowap.pl

Jednostka wykonawcza Data: 02.2026 r.

1. Wymiary pomieszczeń, lokalizację przyborów sanitarnych i inne podano zgodnie ze stanem faktycznym.
2. Powierzchnia użytkowa lokali określona jest na podstawie rozporządzenia Ministra Rozwoju w sprawie szczegółowego zakresu i formy projektu budowlanego z dnia 11 września 2020 r. oraz przy uwzględnieniu treści Polskiej Normy PN-ISO 9836:2022-07.