





INWENTARYZACJA POWYKONAWCZA LOKALU MIESZKALNEGO

Gdynia, ul. Kcyńska 29/5

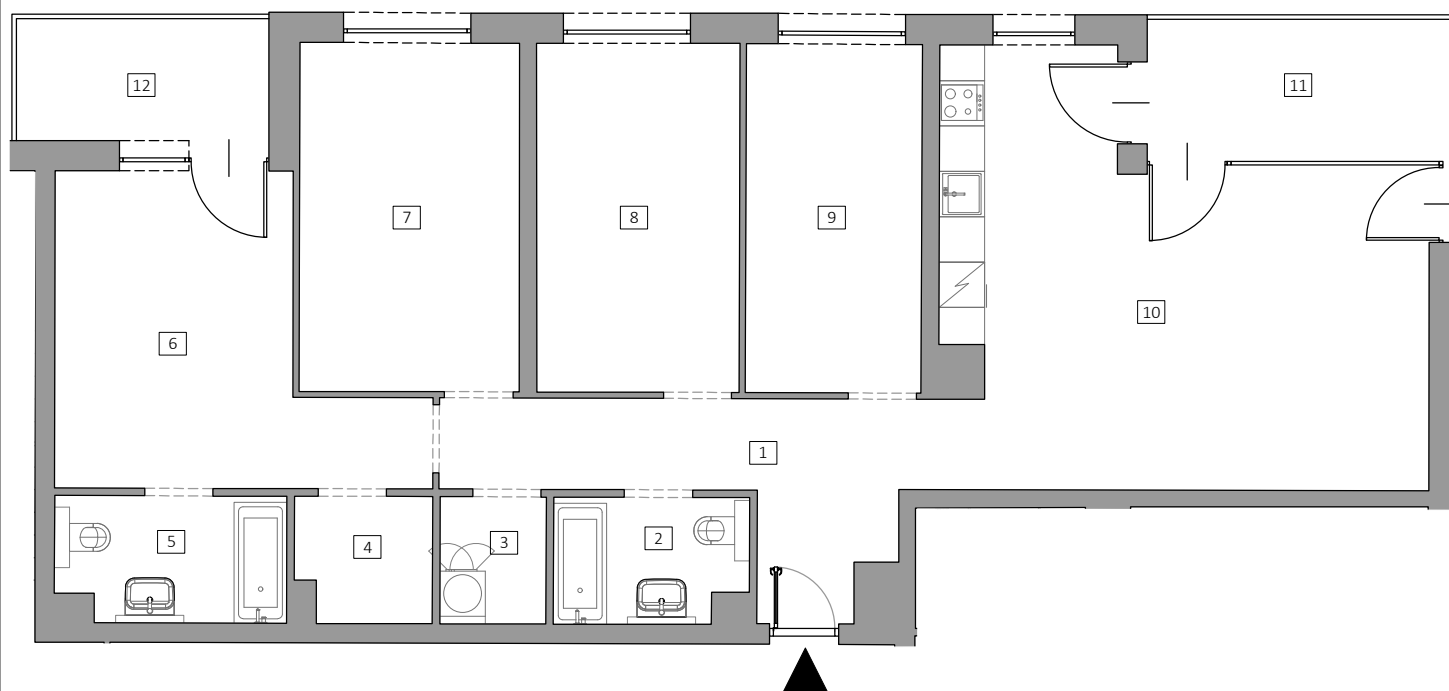

Skala - 1:100

Nr	Nazwa pomieszczenia	Powierzchnia [m ²]
1	Przedpokój	11.52
2	łazienka	4.14
3	Pom.gosp.	2.36
4	Garderoba	2.91
5	łazienka	4.96
6	Pokój	15.47
7	Pokój	13.42
8	Pokój	12.38
9	Pokój	10.73
10	Pokój dzienny z aneksem kuchennym	29.91
Suma powierzchni użytkowej		107.80
11	Balkon	6.68
12	Balkon	5.38

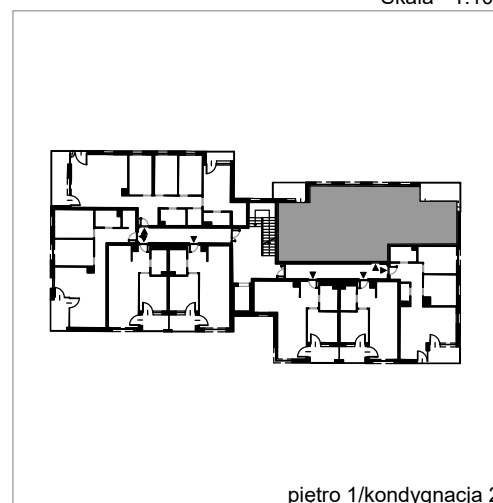

piętro 1/kondygnacja 2

GEOWAP

www.geowap.pl

Jednostka wykonawcza Data: 02.2026 r.

1. Wymiary pomieszczeń, lokalizację przyborów sanitarnych i inne podano zgodnie ze stanem faktycznym.
2. Powierzchnia użytkowa lokali określona jest na podstawie rozporządzenia Ministra Rozwoju w sprawie szczegółowego zakresu i formy projektu budowlanego z dnia 11 września 2020 r. oraz przy uwzględnieniu treści Polskiej Normy PN-ISO 9836:2022-07.