




INWENTARYZACJA POWYKONAWCZA LOKALU MIESZKALNEGO
Gdynia, ul. Kcyńska 31/31



Nr	Nazwa pomieszczenia	Powierzchnia [m ²]
1	Przedpokój	9.99
2	Łazienka	4.51
3	Pokój	10.30
4	Pokój	13.21
5	Łazienka	3.65
6	Pokój dzienny z aneksem kuchennym	31.09
Suma powierzchni użytkowej		72.75
7	Taras	8.99
8	Ogródek	22.07
9	Ogródek	29.53

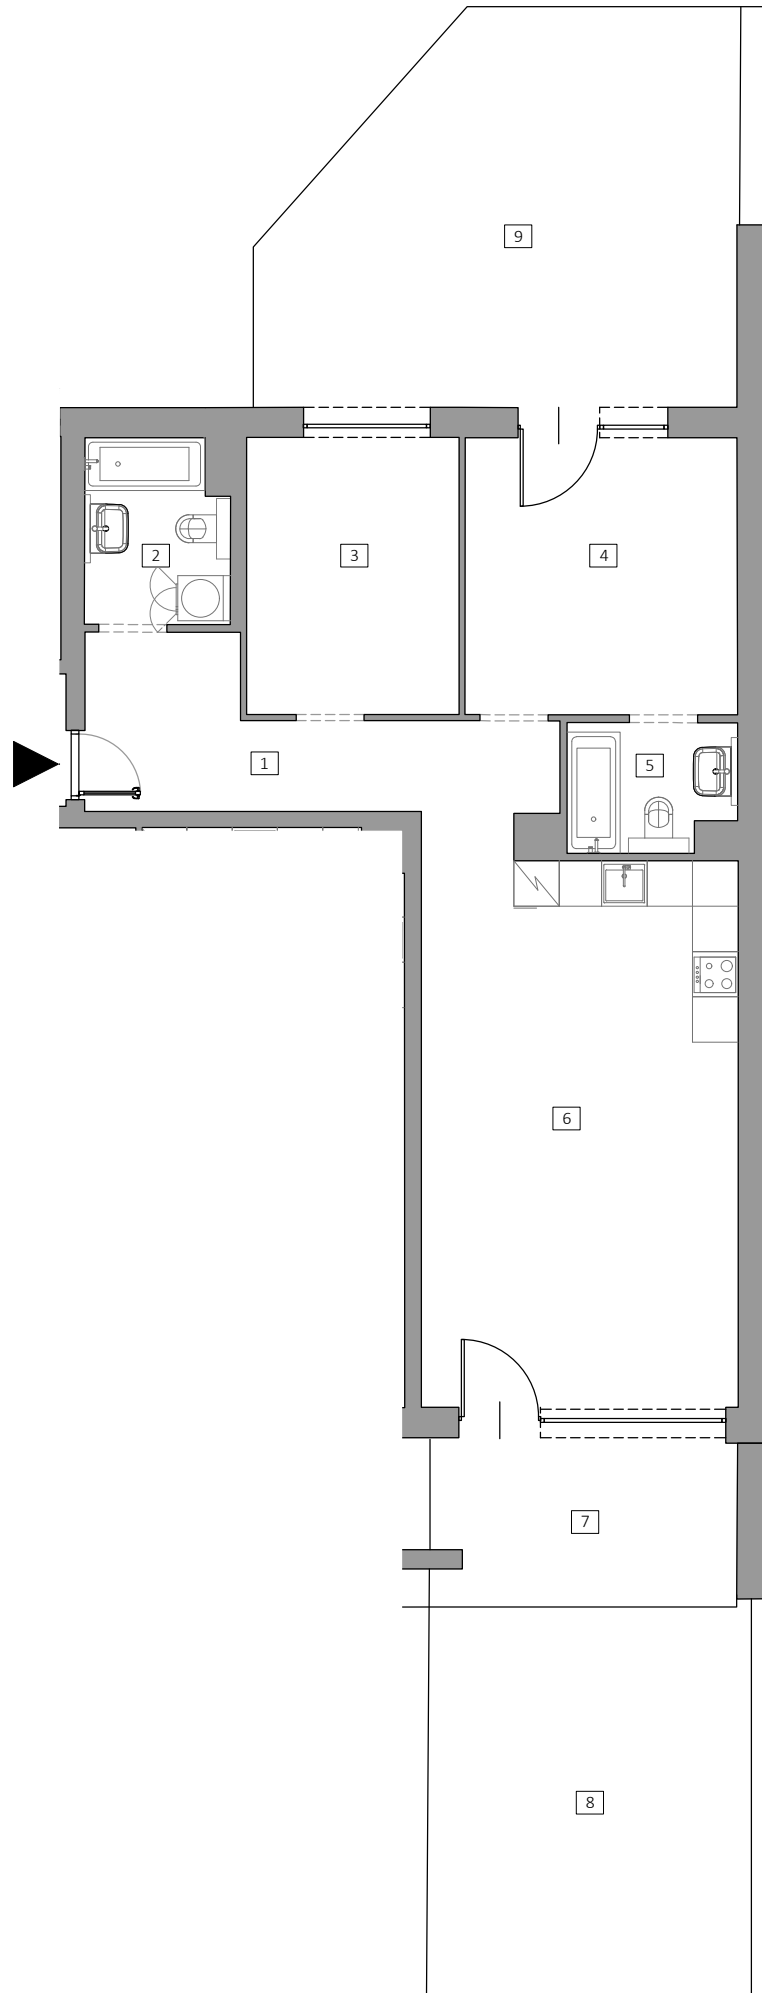

Skala - 1:100

