





## INWENTARYZACJA POWYKONAWCZA LOKALU MIESZKALNEGO

Gdynia, ul. Kcyńska 33/19

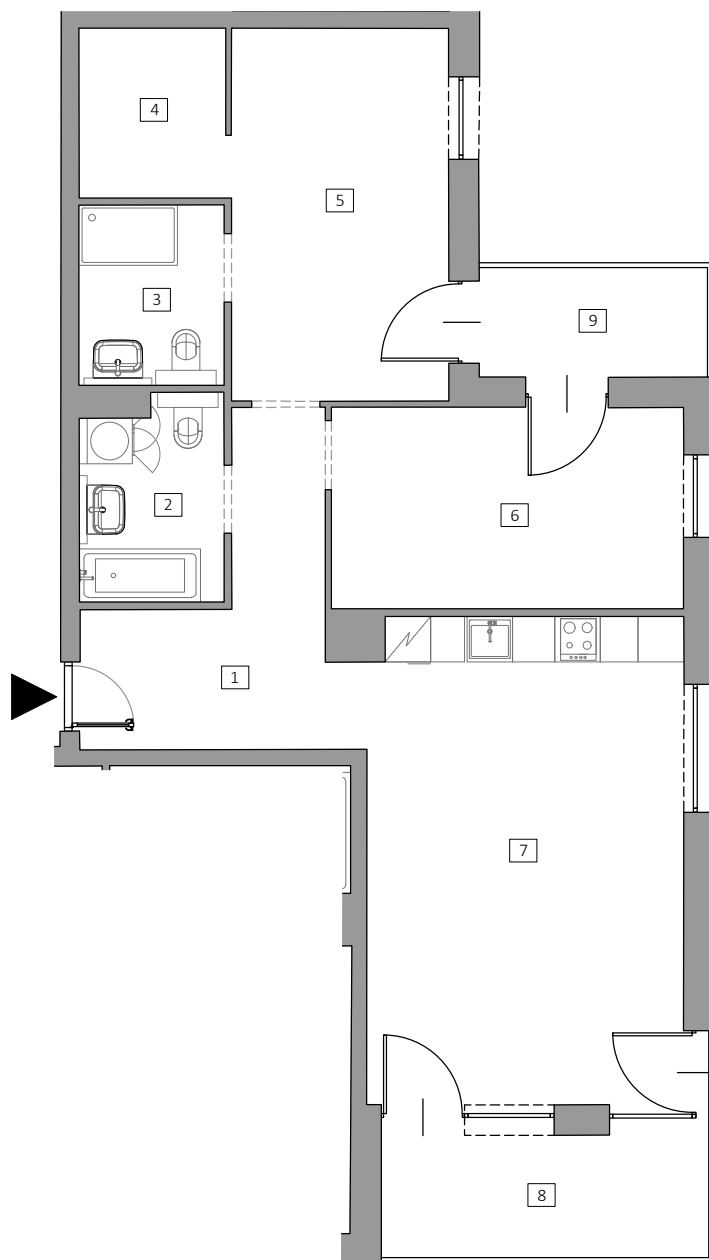

Skala - 1:100

Nr	Nazwa pomieszczenia	Powierzchnia [m <sup>2</sup> ]
1	Przedpokój	9.96
2	Łazienka	4.99
3	Łazienka	4.58
4	Wnęka garderobiana	4.42
5	Pokój	14.17
6	Pokój	12.41
7	Pokój dzienny z aneksem kuchennym	26.93
<b>Suma powierzchni użytkowej</b>		<b>77.46</b>
8	Balkon	7.02
9	Balkon	4.38

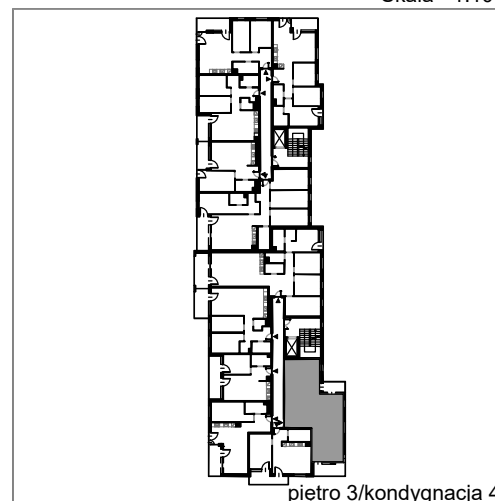

**GEOWAP**  
www.geowap.pl

Jednostka wykonawcza      Data: 02.2026 r.

1. Wymiary pomieszczeń, lokalizację przyborów sanitarnych i inne podano zgodnie ze stanem faktycznym.
2. Powierzchnia użytkowa lokali określona jest na podstawie rozporządzenia Ministra Rozwoju w sprawie szczegółowego zakresu i formy projektu budowlanego z dnia 11 września 2020 r. oraz przy uwzględnieniu treści Polskiej Normy PN-ISO 9836:2022-07.