




BUDYNEK MIESZKALNY WIELORODZINNY
NA DZIAŁCE NR 1170/115
OBRĘB 001 OSOWA

ul. Galaktyczna, 80-299 Gdańsk

GALAKTYCZNA

INWENTARYZACJA POWYKONAWCZA LOKALU MIESZKALNEGO

Gdańsk, ul. Galaktyczna 18D/24

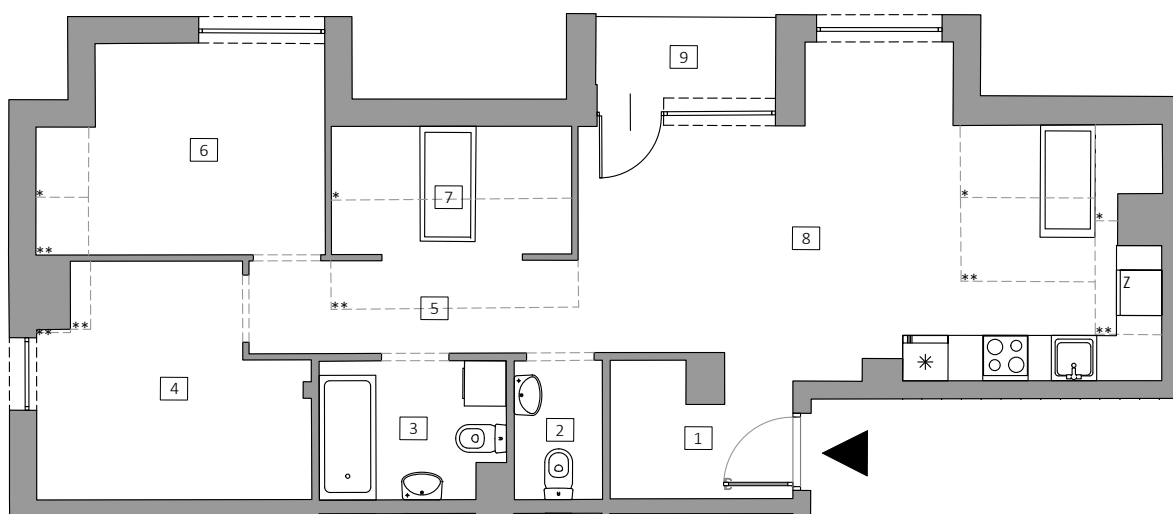


Skala - 1:100

Nr	Nazwa pomieszczenia	Powierzchnia [m ²]
1	Korytarz	3.88
2	WC	2.05
3	Łazienka	4.23
4	Pokój	9.73
5	Korytarz	4.32
6	Pokój	8.93
7	Wnęka garderobiana	1.24
8	Pokój dzienny z aneksem	22.79
Suma powierzchni użytkowej		57.17
9	Ogród zimowy	2.55

* - wysokość pomieszczenia lub jego części do 1.40 m

** - wysokość pomieszczenia lub jego części od 1.40 m do 2.20 m

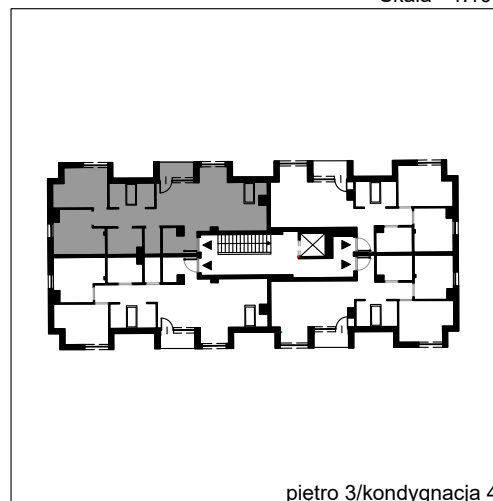

GEOWAP

www.geowap.pl

Jednostka wykonawcza Data: 11.2025 r.

- Wymiary pomieszczeń, lokalizację przyborów sanitarnych i inne podano zgodnie ze stanem faktycznym.
- Powierzchnia jest obliczona w świetle pionowych przegród w stanie wykończonym, przy uwzględnieniu tynków i okładzin o grubości 1,5 cm, na poziomie podłogi oraz bez uwzględnienia listew przypodłogowych, progów itp.
- Powierzchnia użytkowa lokali określona jest na podstawie rozporządzenia Ministra Rozwoju w sprawie szczegółowego zakresu i formy projektu budowlanego z dnia 11 września 2020 r. oraz przy uwzględnieniu treści Polskiej Normy PN-ISO 9836:2022-07.