





## INWENTARYZACJA POWYKONAWCZA LOKALU MIESZKALNEGO

Gdynia, ul. Kcyńska 33/8

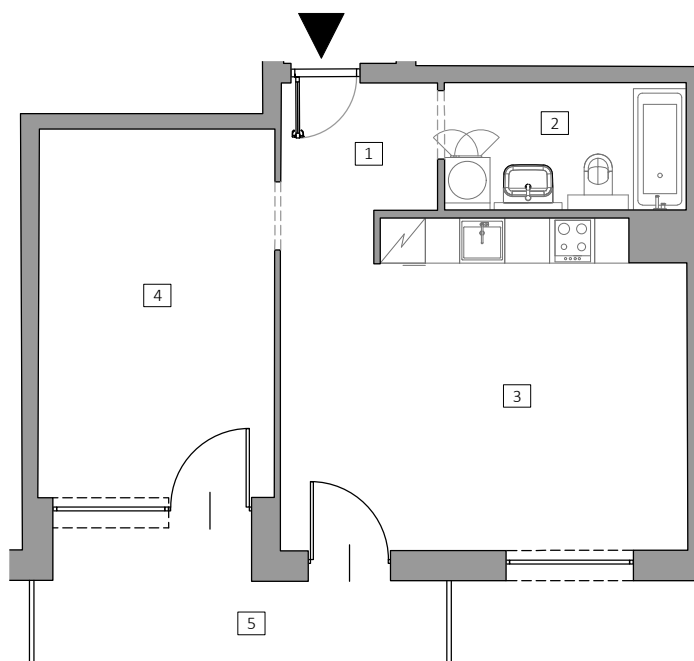

Skala - 1:100

Nr	Nazwa pomieszczenia	Powierzchnia [m <sup>2</sup> ]
1	Przedpokój	4.36
2	Łazienka	5.40
3	Pokój dzienny z aneksem kuchennym	22.42
4	Pokój	15.22
<b>Suma powierzchni użytkowej</b>		<b>47.40</b>
5	Balkon	7.74

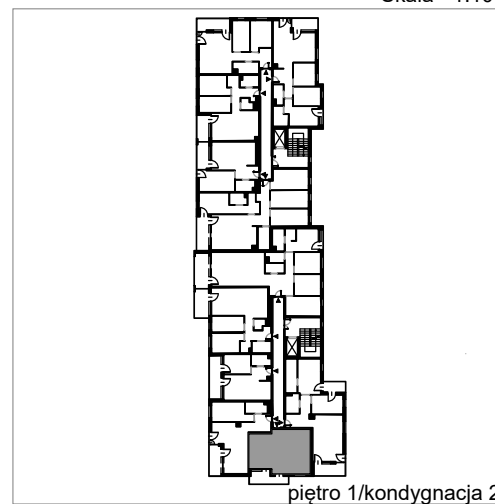

**GEOWAP**

www.geowap.pl

Jednostka wykonawcza Data: 02.2026 r.

1. Wymiary pomieszczeń, lokalizację przyborów sanitarnych i inne podano zgodnie ze stanem faktycznym.
2. Powierzchnia użytkowa lokali określona jest na podstawie rozporządzenia Ministra Rozwoju w sprawie szczegółowego zakresu i formy projektu budowlanego z dnia 11 września 2020 r. oraz przy uwzględnieniu treści Polskiej Normy PN-ISO 9836:2022-07.