





INWENTARYZACJA POWYKONAWCZA LOKALU MIESZKALNEGO

Gdynia, ul. Kcyńska 33/24

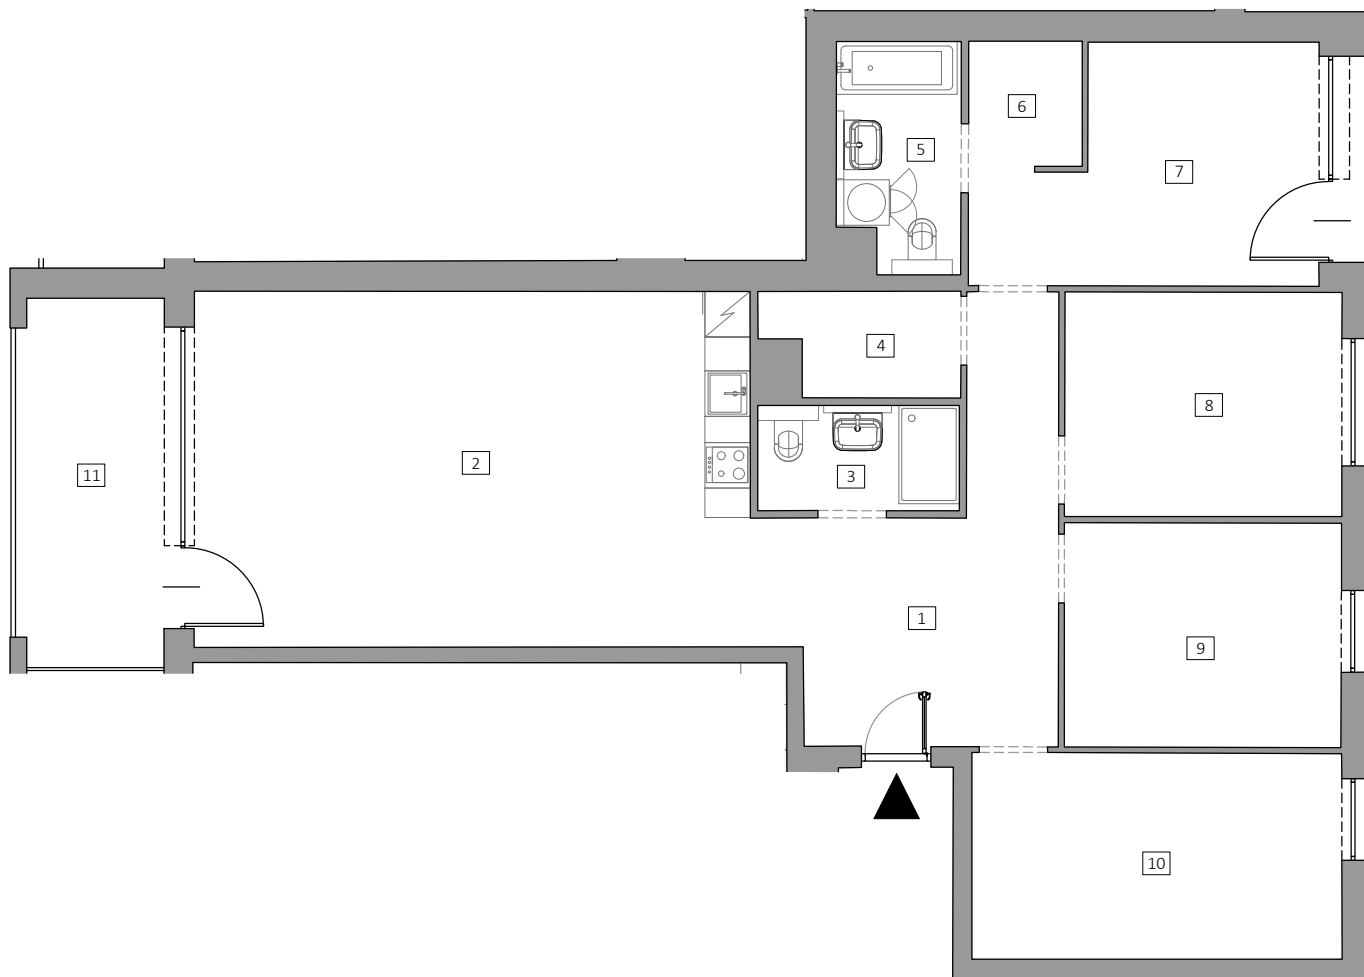

Skala - 1:100

Nr	Nazwa pomieszczenia	Powierzchnia [m ²]
1	Przedpokój	15.04
2	Pokój dzienny z aneksem kuchennym	34.59
3	Łazienka	3.72
4	Garderoba	3.33
5	Łazienka	4.76
6	Wnęka garderobiana	2.55
7	Pokój	12.24
8	Pokój	10.87
9	Pokój	10.87
10	Pokój	13.34
Suma powierzchni użytkowej		111.31
11	Balkon	9.49

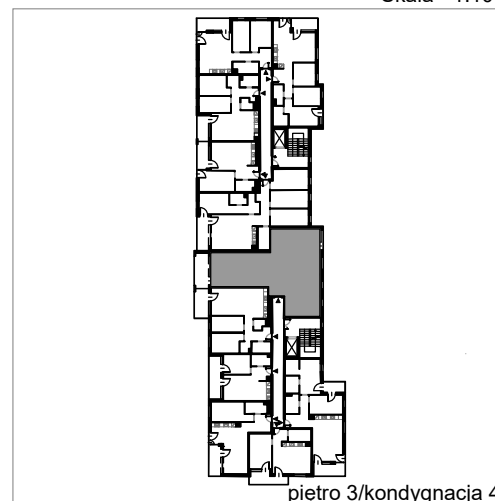

GEOWAP

www.geowap.pl

Jednostka wykonawcza Data: 02.2026 r.

1. Wymiary pomieszczeń, lokalizację przyborów sanitarnych i inne podano zgodnie ze stanem faktycznym.
2. Powierzchnia użytkowa lokali określona jest na podstawie rozporządzenia Ministra Rozwoju w sprawie szczegółowego zakresu i formy projektu budowlanego z dnia 11 września 2020 r. oraz przy uwzględnieniu treści Polskiej Normy PN-ISO 9836:2022-07.