




BUDYNEK MIESZKALNY WIELORODZINNY  
NA DZIAŁCE NR 1170/115  
OBRĘB 001 OSOWA

ul. Galaktyczna, 80-299 Gdańsk

GALAKTYCZNA

INWENTARYZACJA POWYKONAWCZA LOKALU MIESZKALNEGO

Gdańsk, ul. Galaktyczna 18D/22

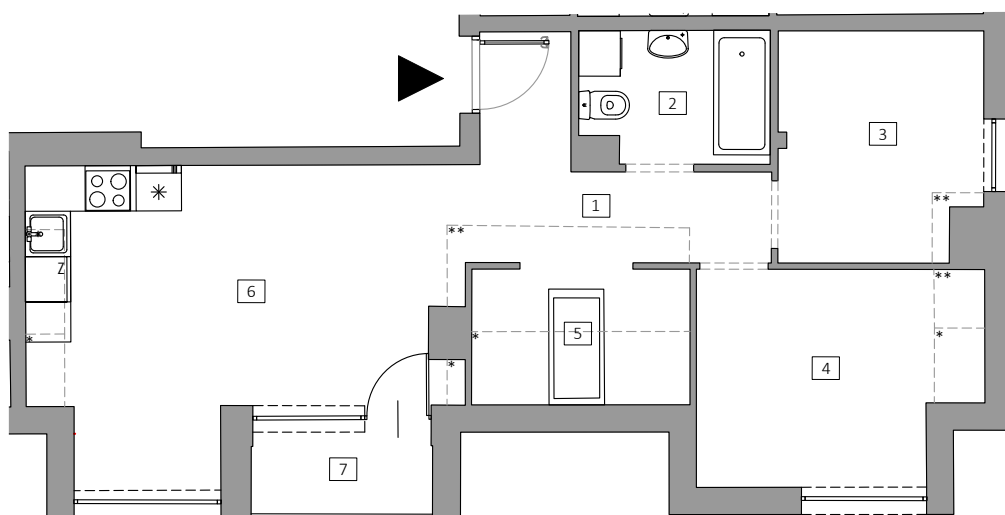


Skala - 1:100

| Nr                         | Nazwa pomieszczenia     | Powierzchnia [m <sup>2</sup> ] |
|----------------------------|-------------------------|--------------------------------|
| 1                          | Korytarz                | 6.74                           |
| 2                          | Łazienka                | 4.15                           |
| 3                          | Pokój                   | 7.85                           |
| 4                          | Pokój                   | 9.21                           |
| 5                          | Wnęka garderobiana      | 1.23                           |
| 6                          | Pokój dzienny z aneksem | 18.89                          |
| Suma powierzchni użytkowej |                         | 48.07                          |
| 7                          | Ogród zimowy            | 2.59                           |

\* - wysokość pomieszczenia lub jego części do 1.40 m

\*\* - wysokość pomieszczenia lub jego części od 1.40 m do 2.20 m

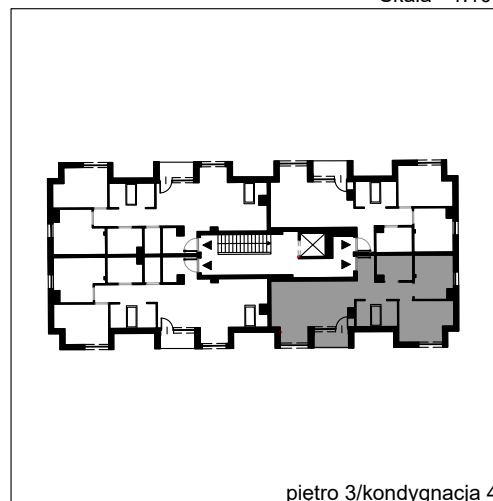

piętro 3/kondygnacja 4

GEOWAP

www.geowap.pl

Jednostka wykonawcza Data: 11.2025 r.

- Wymiary pomieszczeń, lokalizację przyborów sanitarnych i inne podano zgodnie ze stanem faktycznym.
- Powierzchnia jest obliczona w świetle pionowych przegród w stanie wykończonym, przy uwzględnieniu tynków i okładzin o grubości 1,5 cm, na poziomie podłogi oraz bez uwzględnienia listew przypodłogowych, progów itp.
- Powierzchnia użytkowa lokali określona jest na podstawie rozporządzenia Ministra Rozwoju w sprawie szczegółowego zakresu i formy projektu budowlanego z dnia 11 września 2020 r. oraz przy uwzględnieniu treści Polskiej Normy PN-ISO 9836:2022-07.