





## INWENTARYZACJA POWYKONAWCZA LOKALU MIESZKALNEGO

Gdynia, ul. Kcyńska 31/53

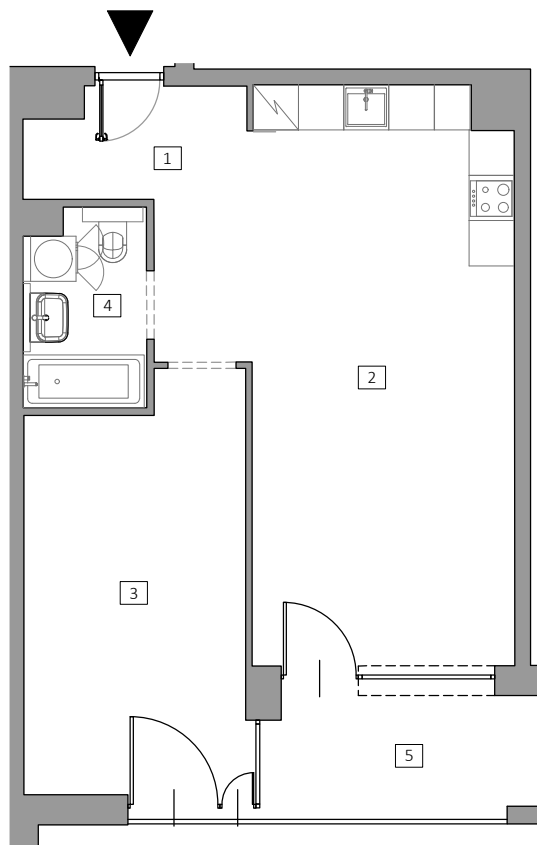

Skala - 1:100

| Nr                                | Nazwa pomieszczenia               | Powierzchnia [m <sup>2</sup> ] |
|-----------------------------------|-----------------------------------|--------------------------------|
| 1                                 | Przedpokój                        | 6.97                           |
| 2                                 | Pokój dzienny z aneksem kuchennym | 26.29                          |
| 3                                 | Pokój                             | 15.49                          |
| 4                                 | Łazienka                          | 4.14                           |
| <b>Suma powierzchni użytkowej</b> |                                   | <b>52.89</b>                   |
| 5                                 | Balkon                            | 5.58                           |

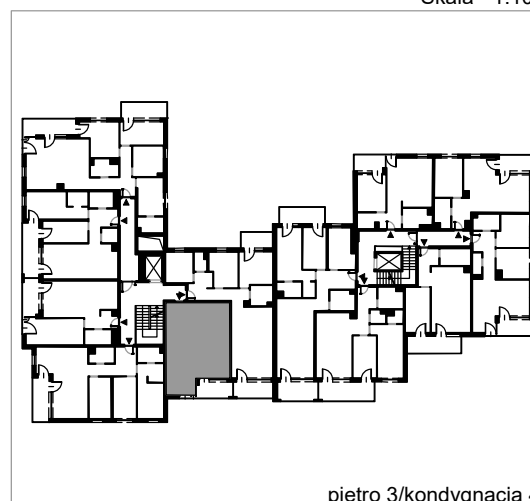

piętro 3/kondygnacja 4

**GEOWAP**

www.geowap.pl

Jednostka wykonawcza Data: 02.2026 r.

1. Wymiary pomieszczeń, lokalizację przyborów sanitarnych i inne podano zgodnie ze stanem faktycznym.
2. Powierzchnia użytkowa lokali określona jest na podstawie rozporządzenia Ministra Rozwoju w sprawie szczegółowego zakresu i formy projektu budowlanego z dnia 11 września 2020 r. oraz przy uwzględnieniu treści Polskiej Normy PN-ISO 9836:2022-07.