




BUDYNEK MIESZKALNY WIELORODZINNY
NA DZIAŁCE NR 1170/115
OBRĘB 001 OSOWA

ul. Galaktyczna, 80-299 Gdańsk

GALAKTYCZNA

INWENTARYZACJA POWYKONAWCZA LOKALU MIESZKALNEGO

Gdańsk, ul. Galaktyczna 18E/24

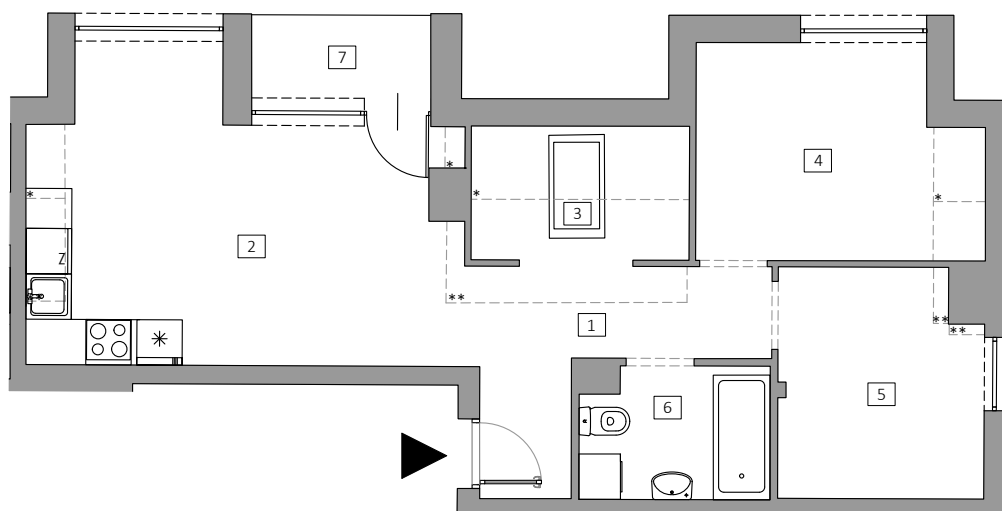


Skala - 1:100

Nr	Nazwa pomieszczenia	Powierzchnia [m ²]
1	Korytarz	6.85
2	Pokój dzienny z aneksem	18.82
3	Wnęka garderobiana	1.22
4	Pokój	9.23
5	Pokój	7.88
6	Łazienka	4.14
Suma powierzchni użytkowej		48.14
7	Ogród zimowy	2.61

* - wysokość pomieszczenia lub jego części do 1.40 m

** - wysokość pomieszczenia lub jego części od 1.40 m do 2.20 m

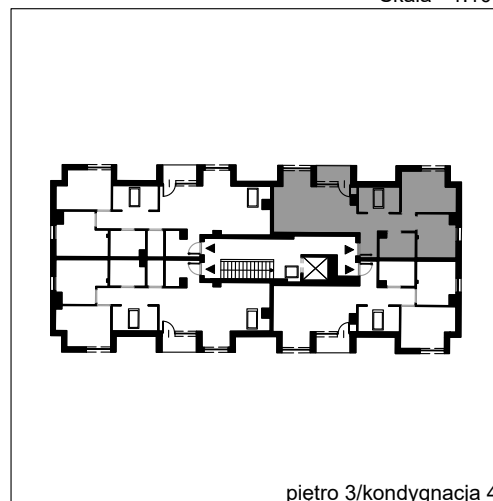

piętro 3/kondygnacja 4

GEOWAP

www.geowap.pl

Jednostka wykonawcza Data: 11.2025 r.

- Wymiary pomieszczeń, lokalizację przyborów sanitarnych i inne podano zgodnie ze stanem faktycznym.
- Powierzchnia jest obliczona w świetle pionowych przegród w stanie wykończonym, przy uwzględnieniu tynków i okładzin o grubości 1,5 cm, na poziomie podłogi oraz bez uwzględnienia listew przypodłogowych, progów itp.
- Powierzchnia użytkowa lokali określona jest na podstawie rozporządzenia Ministra Rozwoju w sprawie szczegółowego zakresu i formy projektu budowlanego z dnia 11 września 2020 r. oraz przy uwzględnieniu treści Polskiej Normy PN-ISO 9836:2022-07.