





## INWENTARYZACJA POWYKONAWCZA LOKALU MIESZKALNEGO

Gdynia, ul. Kcyńska 31/62

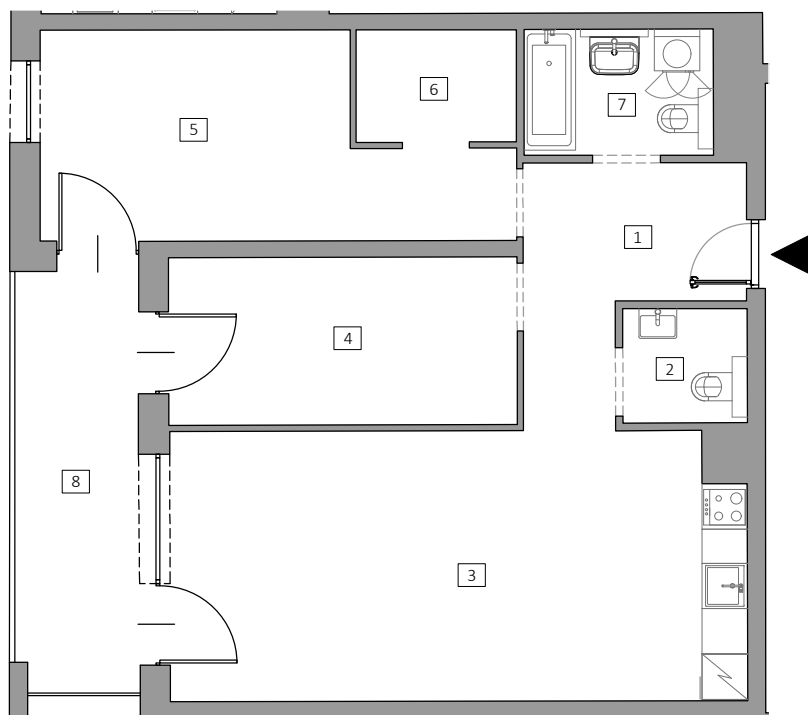

Skala - 1:100

Nr	Nazwa pomieszczenia	Powierzchnia [m <sup>2</sup> ]
1	Przedpokój	7.48
2	WC	2.49
3	Pokój dzienny z aneksem kuchennym	26.88
4	Pokój	10.22
5	Pokój	14.15
6	Wnęka garderobiana	3.23
7	Łazienka	4.17
<b>Suma powierzchni użytkowej</b>		<b>68.62</b>
8	Balkon	9.10

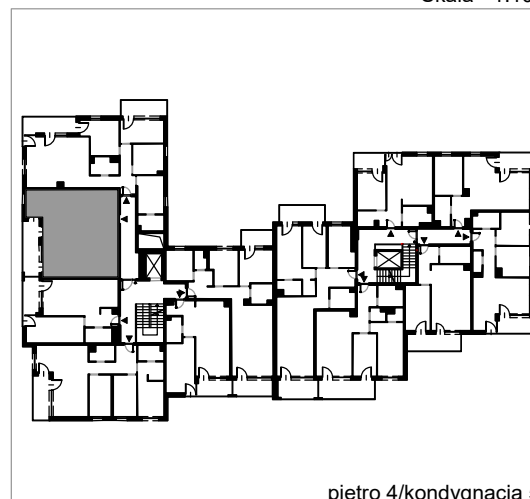

piętro 4/kondygnacja 5

**GEOWAP**

www.geowap.pl

Jednostka wykonawcza Data: 02.2026 r.

1. Wymiary pomieszczeń, lokalizację przyborów sanitarnych i inne podano zgodnie ze stanem faktycznym.
2. Powierzchnia użytkowa lokali określona jest na podstawie rozporządzenia Ministra Rozwoju w sprawie szczegółowego zakresu i formy projektu budowlanego z dnia 11 września 2020 r. oraz przy uwzględnieniu treści Polskiej Normy PN-ISO 9836:2022-07.