




INWENTARYZACJA POWYKONAWCZA LOKALU MIESZKALNEGO  
Gdynia, ul. Kcyńska 33/37



Nr	Nazwa pomieszczenia	Powierzchnia [m <sup>2</sup> ]
1	Przedpokój	7.58
2	Pokój	12.01
3	Pokój	14.13
4	Łazienka	5.10
5	Pokój dzienny z aneksem kuchennym	31.18
6	Pokój	19.99
7	Łazienka	3.64
<b>Suma powierzchni użytkowej</b>		<b>93.63</b>
8	Taras	10.65
9	Ogródek	28.91
10	Ogródek	26.96

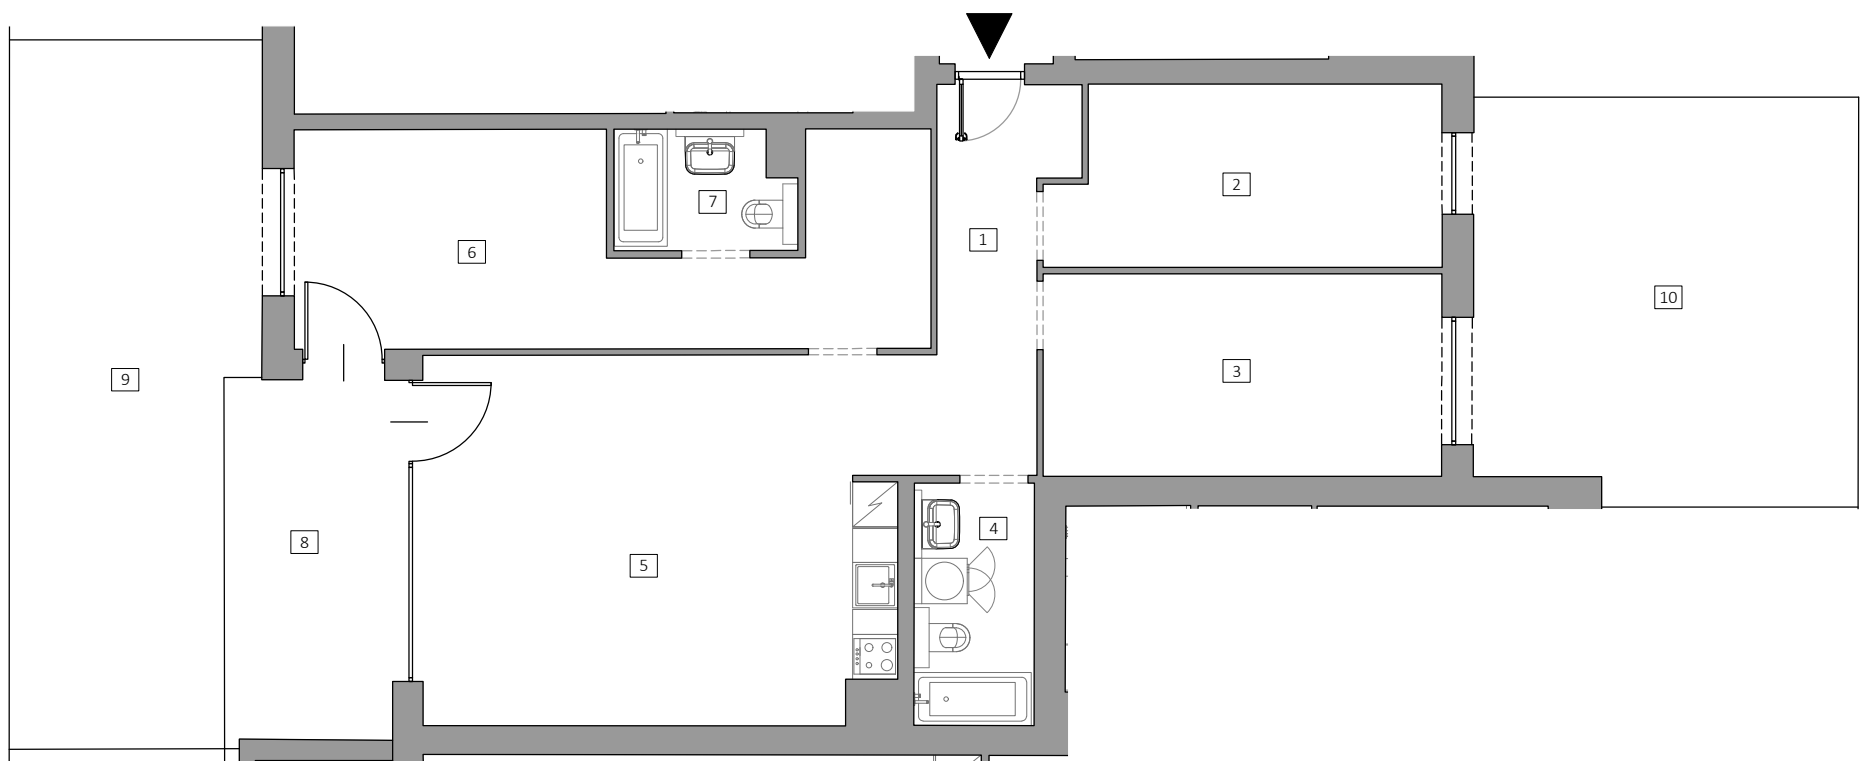

Skala - 1:100

