





INWENTARYZACJA POWYKONAWCZA LOKALU MIESZKALNEGO
Gdynia, ul. Kcyńska 35/32

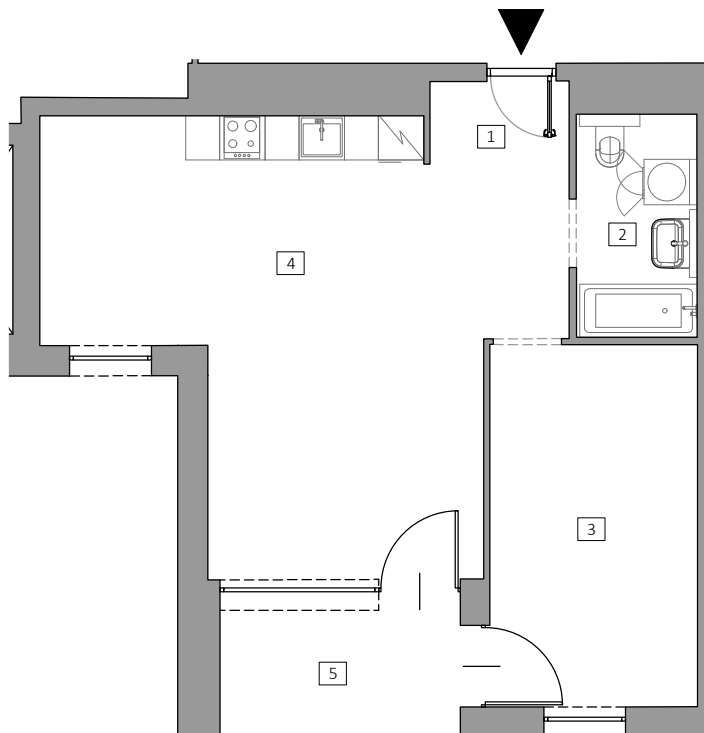

Skala - 1:100

Nr	Nazwa pomieszczenia	Powierzchnia [m ²]
1	Przedpokój	4.63
2	Łazienka	4.70
3	Pokój	13.16
4	Pokój dzienny z aneksem kuchennym	28.61
Suma powierzchni użytkowej		51.10
5	Balkon	5.20

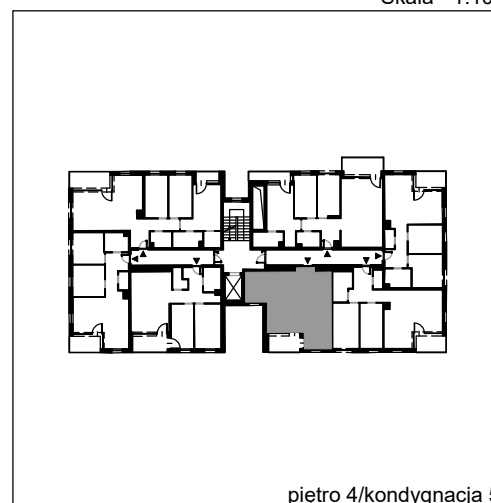

piętro 4/kondygnacja 5