





INWENTARYZACJA POWYKONAWCZA LOKALU MIESZKALNEGO
Gdynia, ul. Kcyńska 33/27

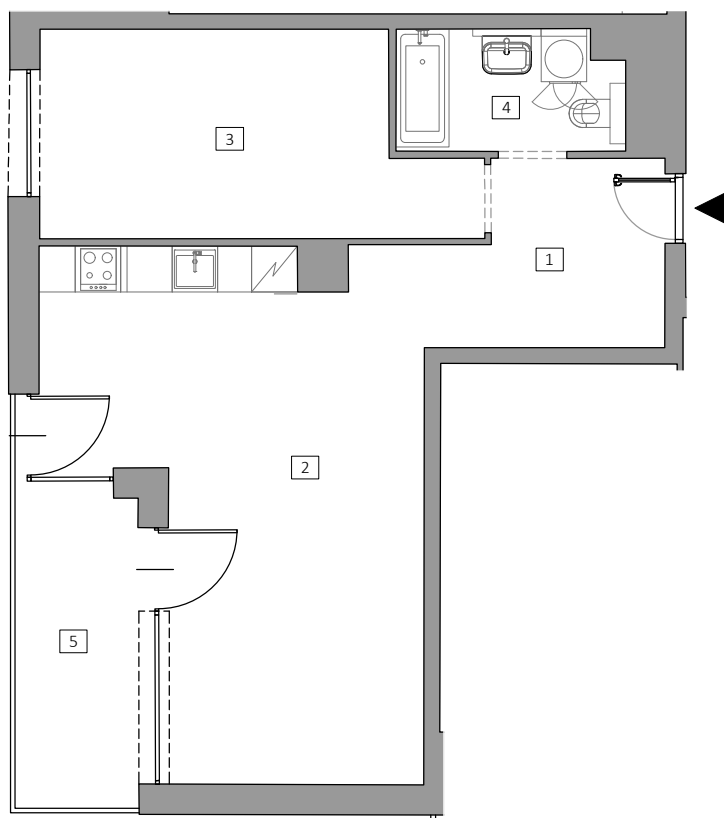

Skala - 1:100

Nr	Nazwa pomieszczenia	Powierzchnia [m ²]
1	Przedpokój	6.96
2	Pokój dzienny z aneksem kuchennym	28.71
3	Pokój	14.14
4	Łazienka	4.72
Suma powierzchni użytkowej		54.53
5	Balkon	6.70

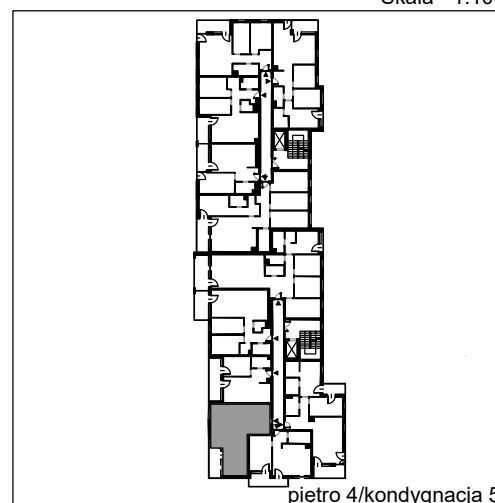

GEOWAP

www.geowap.pl

Jednostka wykonawcza Data: 02.2026 r.

1. Wymiary pomieszczeń, lokalizację przyborów sanitarnych i inne podano zgodnie ze stanem faktycznym.
2. Powierzchnia użytkowa lokali określona jest na podstawie rozporządzenia Ministra Rozwoju w sprawie szczegółowego zakresu i formy projektu budowlanego z dnia 11 września 2020 r. oraz przy uwzględnieniu treści Polskiej Normy PN-ISO 9836:2022-07.