

INWENTARYZACJA POWYKONAWCZA

INWESTYCJA:

ZESPÓŁ BUDYNKÓW MIESZKALNYCH
WIELORODZINNYCH PĘTLA SŁONECZNA
PRZY AL. W.KORFANTEGO

INWESTOR:

ATAL S.A.
ul. Stawowa 27
43-400 Cieszyn






e-mail: sekretariat@atal.pl
tel.: (+48) 33 857 59 01
fax: (+48) 33 857 59 02

METRYKA LOKALU:

Symbol budowlany (wstępny): F.2.0.01
Adres administracyjny: Al. W.Korfantego 97/1
Kondygnacja: Parter
Przeznaczenie lokalu: mieszkalny

Lp.	Nazwa pomieszczenia	Powierzchnia użytkowa [m ²]
1	hol	12,38
2	salon + aneks	35,69
3	sypialnia	12,43
4	sypialnia	14,60
5	łazienka	4,65
6	wc	2,21
	Powierzchnia pod ściankami działowymi możliwymi do demontażu	2,28
POWIERZCHNIA UŻYTKOWA LOKALU		84,24
7	taras	9,59
8	ogródek	38,67
9	ogródek	

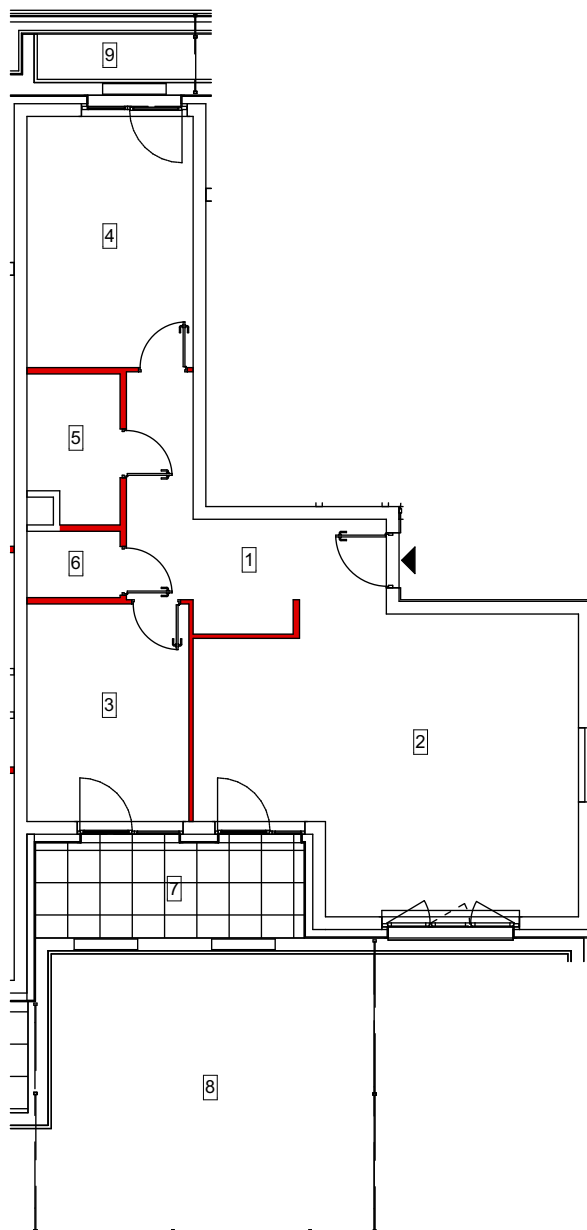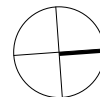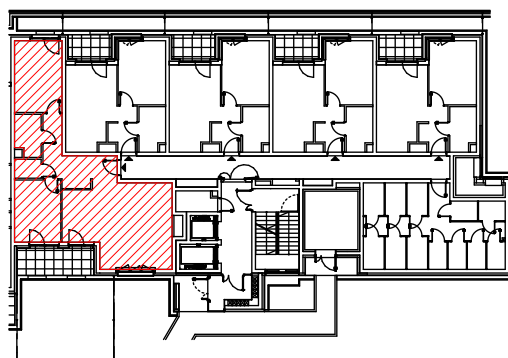

Powierzchnia użytkowa lokali oraz pomieszczeń określona jest na podstawie treści Polskiej Normy PN-ISO 9836: 1997.
Powierzchnia użytkowa uwzględnia powierzchnię elementów nadających się do demontażu i rozbiórki (np. ścianki działowe),
nie uwzględnia się natomiast powierzchni otworów na drzwi zewnętrzne i okna oraz nisze w elementach zamykających.

Wykonano: kwiecień 2024 r.

Opracował: mgr inż. arch. Sebastian Kotlarz