

INWENTARYZACJA POWYKONAWCZA

INWESTYCJA:

ZESPÓŁ BUDYNKÓW MIESZKALNYCH
WIELORODZINNYCH PĘTLA SŁONECZNA
PRZY AL. W.KORFANTEGO

INWESTOR:

ATAL S.A.
ul. Stawowa 27
43-400 Cieszyn





e-mail: sekretariat@atal.pl
tel.: (+48) 33 857 59 01
fax: (+48) 33 857 59 02

METRYKA LOKALU:

Symbol budowlany (wstępny): F.1.11.05
Adres administracyjny: Al. W.Korfantego 99/60
Kondygnacja: Piętro+11
Przeznaczenie lokalu: mieszkalny

Lp.	Nazwa pomieszczenia	Powierzchnia użytkowa [m ²]
1	hol	9,32
2	salon + aneks	28,54
3	sypialnia	15,92
4	sypialnia	11,62
5	łazienka	4,42
6	wc	1,95
	Powierzchnia pod ściankami działowymi możliwymi do demontażu	1,81
POWIERZCHNIA UŻYTKOWA LOKALU		73,58
7	loggia	8,84

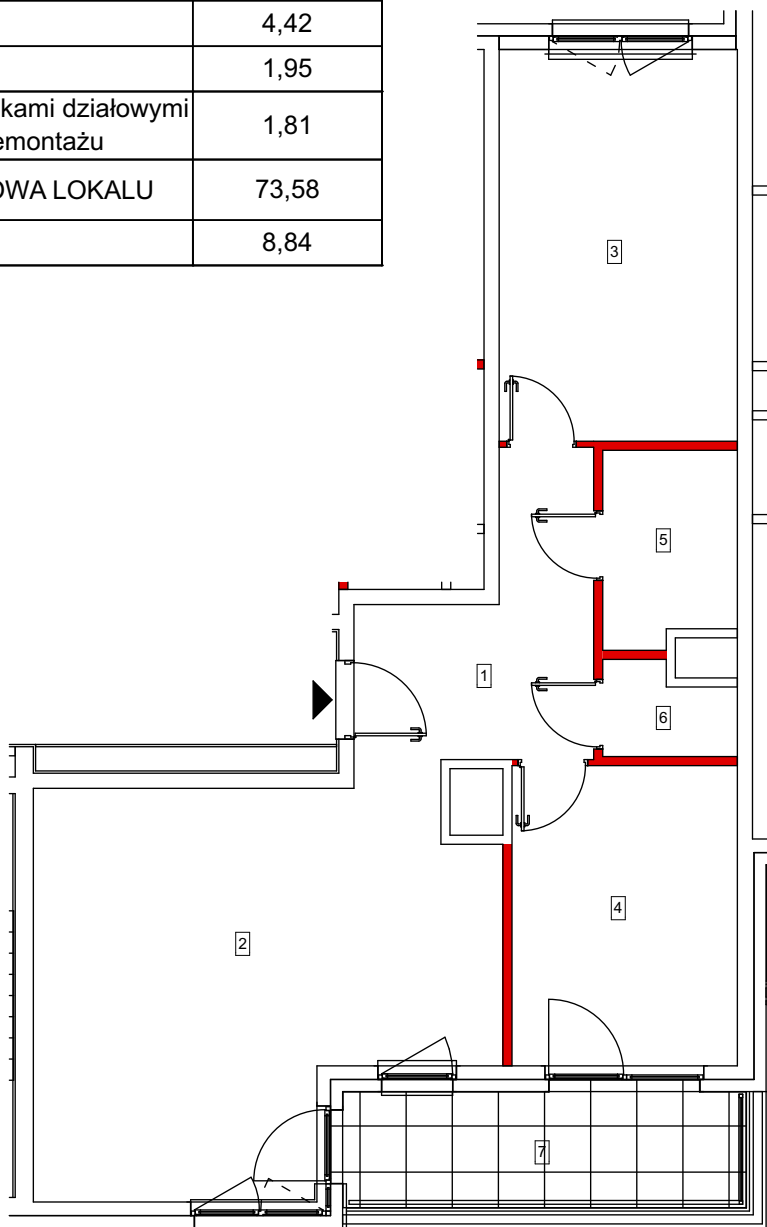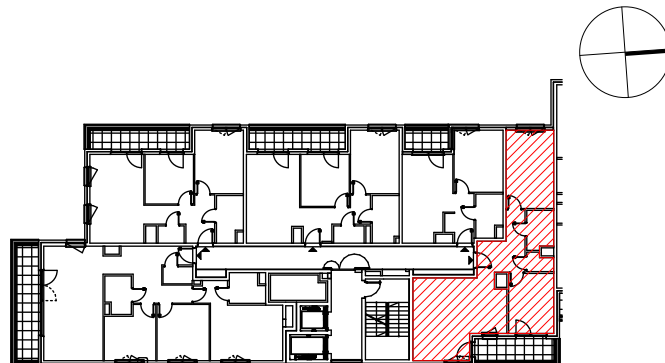

Powierzchnia użytkowa lokali oraz pomieszczeń określona jest na podstawie treści Polskiej Normy PN-ISO 9836: 1997.
Powierzchnia użytkowa uwzględnia powierzchnię elementów nadających się do demontażu i rozbiórki (np. ścianki działowe),
nie uwzględnia się natomiast powierzchni otworów na drzwi zewnętrzne i okna oraz nisze w elementach zamykających.