

## INWENTARYZACJA POWYKONAWCZA

## INWESTYCJA:

ZESPÓŁ BUDYNKÓW MIESZKALNYCH  
WIELORODZINNYCH PĘTLA SŁONECZNA  
PRZY AL. W.KORFANTEGO

## INWESTOR:


ATAL S.A.  
ul. Stawowa 27  
43-400 Cieszyn





e-mail: sekretariat@atal.pl  
tel.: (+48) 33 857 59 01  
fax: (+48) 33 857 59 02

## METRYKA LOKALU:

Symbol budowlany (wstępny): F.1.12.01  
Adres administracyjny: Al. W.Korfantego 99/61  
Kondygnacja: Piętro+12  
Przeznaczenie lokalu: mieszkalny

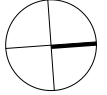

Lp.	Nazwa pomieszczenia	Powierzchnia użytkowa [m <sup>2</sup> ]
1	hol	8,70
2	korytarz	5,85
3	salon + aneks	29,33
4	sypialnia	20,45
5	sypialnia	12,62
6	sypialnia	11,01
7	łazienka	4,33
8	łazienka	4,02
9	garderoba	2,13
	Powierzchnia pod ściankami działowymi możliwymi do demontażu	4,17
POWIERZCHNIA UŻYTKOWA LOKALU		102,61
10	loggia	12,86

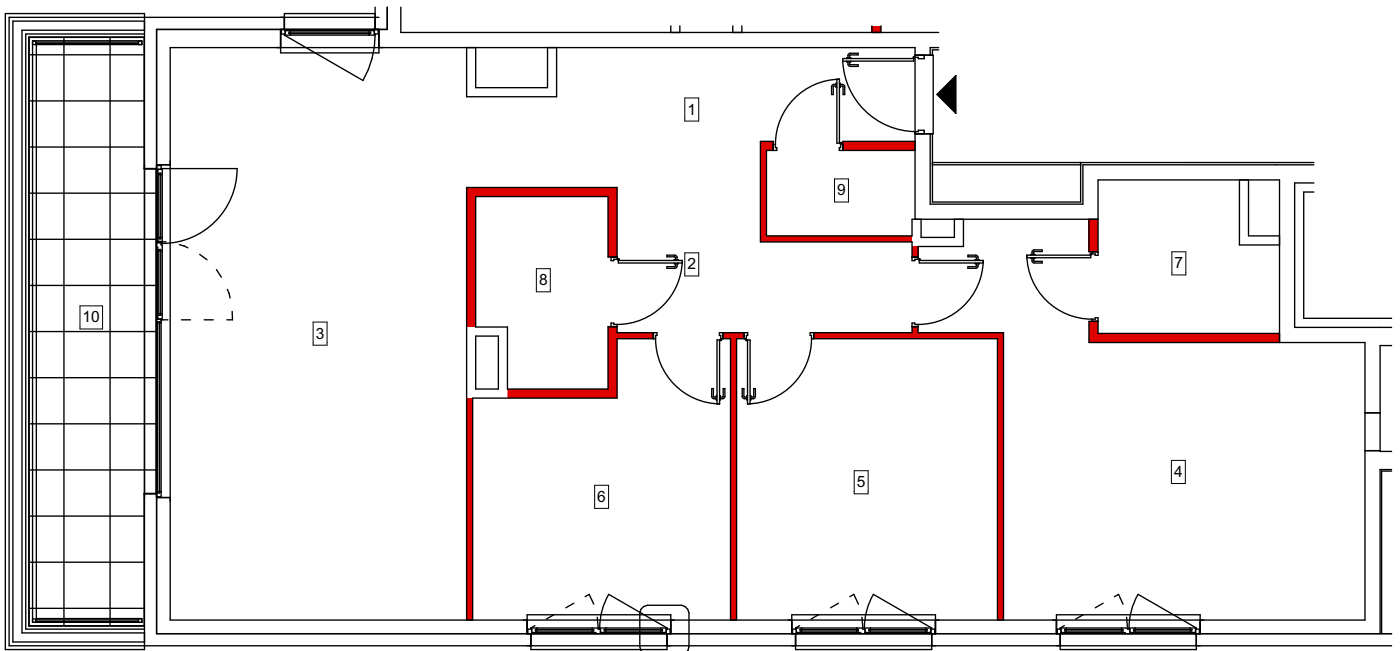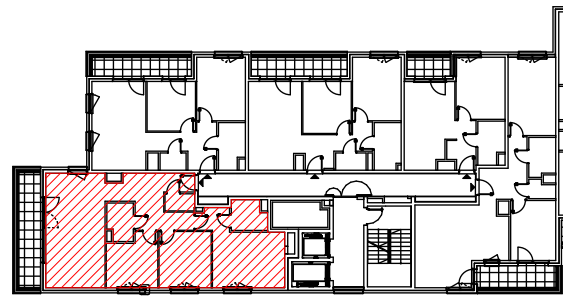

Powierzchnia użytkowa lokali oraz pomieszczeń określona jest na podstawie treści Polskiej Normy PN-ISO 9836: 1997.  
Powierzchnia użytkowa uwzględnia powierzchnię elementów nadających się do demontażu i rozbiórki (np. ścianki działowe),  
nie uwzględnia się natomiast powierzchni otworów na drzwi zewnętrzne i okna oraz nisze w elementach zamykających.