

INWENTARYZACJA POWYKONAWCZA

INWESTYCJA:

ZESPÓŁ BUDYNKÓW MIESZKALNYCH
WIELORODZINNYCH PĘTLA SŁONECZNA
PRZY AL. W.KORFANTEGO

INWESTOR:


ATAL S.A.
ul. Stawowa 27
43-400 Cieszyn





e-mail: sekretariat@atal.pl
tel.: (+48) 33 857 59 01
fax: (+48) 33 857 59 02

METRYKA LOKALU:

Symbol budowlany (wstępny): F.2.3.06
Adres administracyjny: Al. W.Korfantego 97/23
Kondygnacja: Piętro+3
Przeznaczenie lokalu: mieszkalny

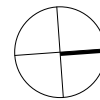

Lp.	Nazwa pomieszczenia	Powierzchnia użytkowa [m ²]
1	hol z wnęką garderobianą	14,50
2	salon + aneks	25,38
3	sypialnia	10,56
4	sypialnia	11,62
5	łazienka	5,41
6	wc	2,80
	Powierzchnia pod ściankami działowymi możliwymi do demontażu	2,25
POWIERZCHNIA UŻYTKOWA LOKALU		72,52
7	loggia	9,86

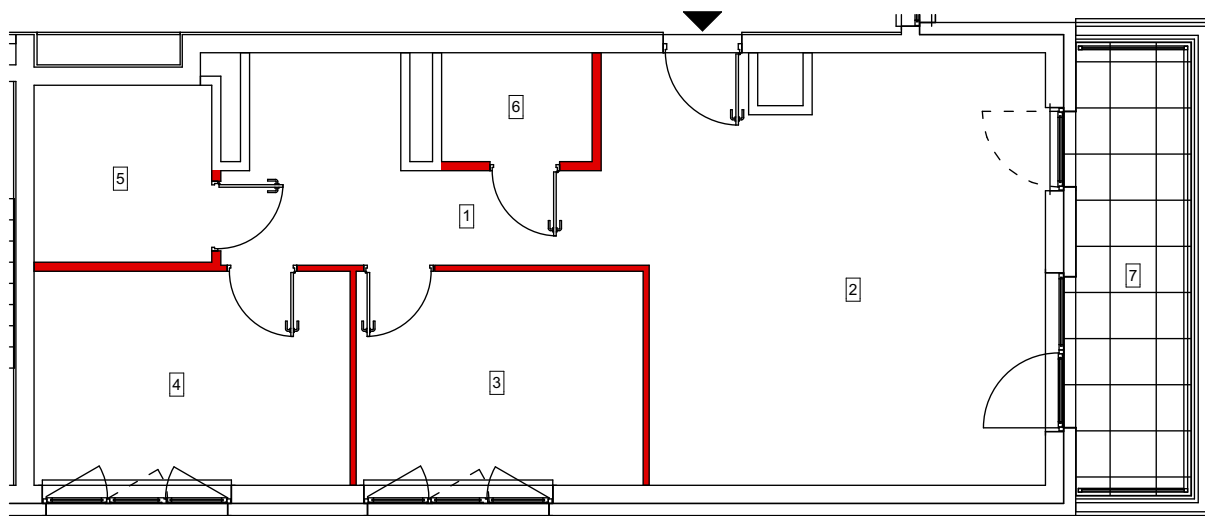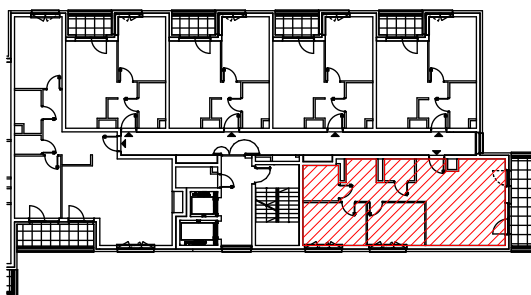

Powierzchnia użytkowa lokali oraz pomieszczeń określona jest na podstawie treści Polskiej Normy PN-ISO 9836: 1997.
Powierzchnia użytkowa uwzględnia powierzchnię elementów nadających się do demontażu i rozbiórki (np. ścianki działowe),
nie uwzględnia się natomiast powierzchni otworów na drzwi zewnętrzne i okna oraz nisze w elementach zamykających.