

# INWENTARYZACJA POWYKONAWCZA

## INWESTYCJA:

ZESPÓŁ BUDYNKÓW MIESZKALNYCH  
WIELORODZINNYCH PĘTLA SŁONECZNA  
PRZY AL. W.KORFANTEGO

## INWESTOR:


ATAL S.A.  
ul. Stawowa 27  
43-400 Cieszyn





e-mail: sekretariat@atal.pl  
tel.: (+48) 33 857 59 01  
fax: (+48) 33 857 59 02

## METRYKA LOKALU:

Symbol budowlany (wstępny): F.2.8.06  
Adres administracyjny: Al. W.Korfantego 97/53  
Kondygnacja: Piętro+8  
Przeznaczenie lokalu: mieszkalny

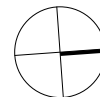

Lp.	Nazwa pomieszczenia	Powierzchnia użytkowa [m <sup>2</sup> ]
1	hol z wnęką garderobianą	14,60
2	salon + aneks	26,01
3	sypialnia	10,78
4	sypialnia	11,87
5	łazienka	5,50
6	wc	2,90
	Powierzchnia pod ściankami działowymi możliwymi do demontażu	2,38
<b>POWIERZCHNIA UŻYTKOWA LOKALU</b>		<b>74,04</b>
7	loggia	9,87

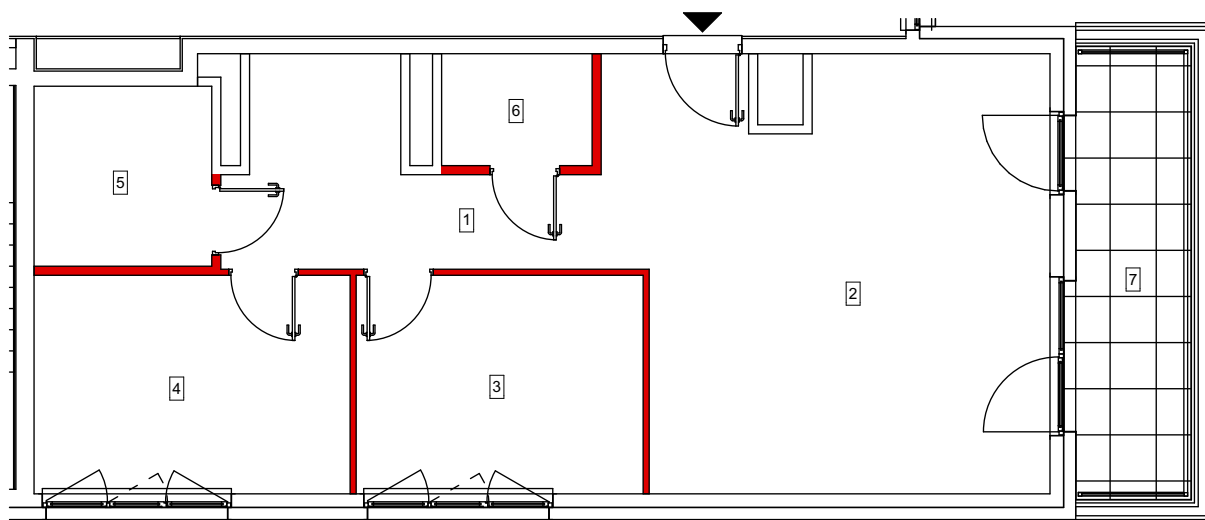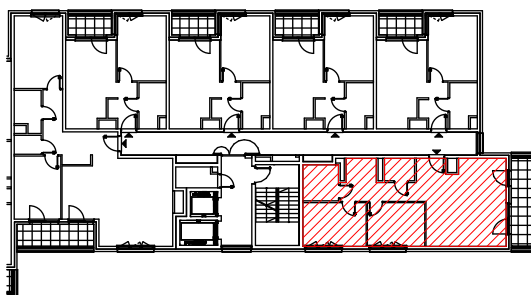

Powierzchnia użytkowa lokali oraz pomieszczeń określona jest na podstawie treści Polskiej Normy PN-ISO 9836: 1997.  
Powierzchnia użytkowa uwzględnia powierzchnię elementów nadających się do demontażu i rozbiórki (np. ścianki działowe),  
nie uwzględnia się natomiast powierzchni otworów na drzwi zewnętrzne i okna oraz nisze w elementach zamykających.