

INWENTARYZACJA POWYKONAWCZA

INWESTYCJA:

ZESPÓŁ BUDYNKÓW MIESZKALNYCH
WIELORODZINNYCH PĘTLA SŁONECZNA
PRZY AL. W.KORFANTEGO

INWESTOR:


ATAL S.A.
ul. Stawowa 27
43-400 Cieszyn





e-mail: sekretariat@atal.pl
tel.: (+48) 33 857 59 01
fax: (+48) 33 857 59 02

METRYKA LOKALU:

Symbol budowlany (wstępny): F.2.1.06
Adres administracyjny: Al. W.Korfantego 97/11
Kondygnacja: Piętro+1
Przeznaczenie lokalu: mieszkalny

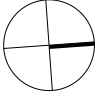

| Lp. | Nazwa pomieszczenia | Powierzchnia użytkowa [m ²] |
|-------------------------------------|--|---|
| 1 | hol z wnęką garderobianą | 14,51 |
| 2 | salon + aneks | 25,33 |
| 3 | sypialnia | 10,56 |
| 4 | sypialnia | 11,62 |
| 5 | łazienka | 5,38 |
| 6 | wc | 2,79 |
| | Powierzchnia pod ściankami działowymi możliwymi do demontażu | 2,36 |
| POWIERZCHNIA UŻYTKOWA LOKALU | | 72,55 |
| 7 | loggia | 9,98 |

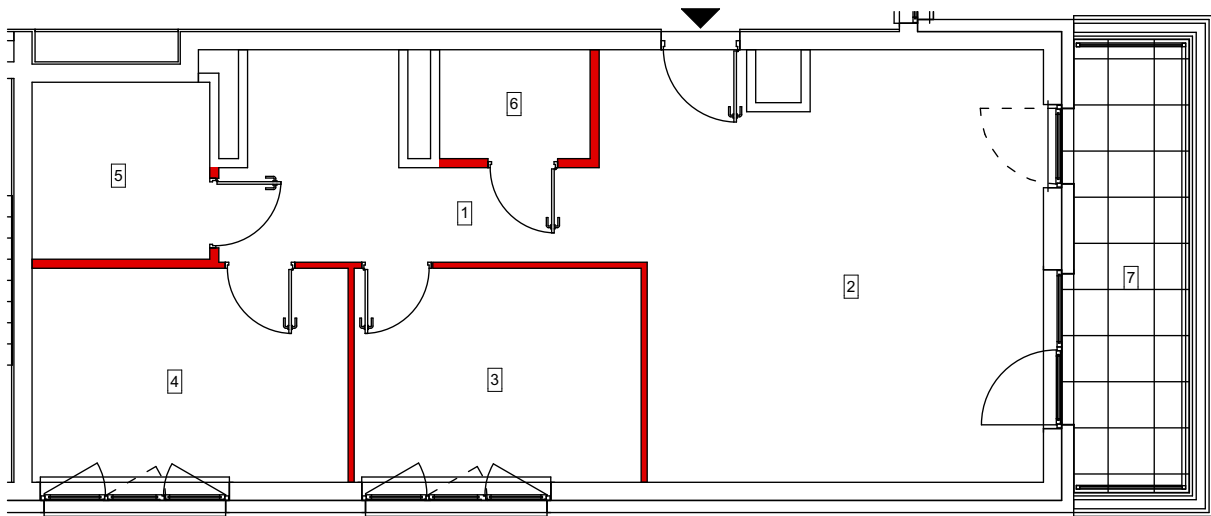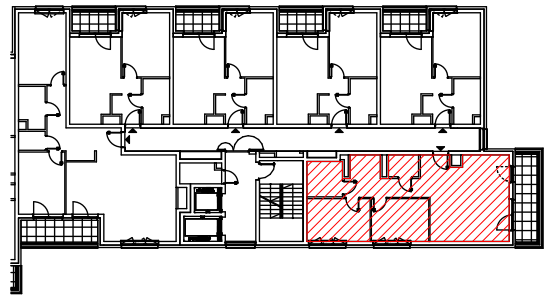

Powierzchnia użytkowa lokali oraz pomieszczeń określona jest na podstawie treści Polskiej Normy PN-ISO 9836: 1997.
Powierzchnia użytkowa uwzględnia powierzchnię elementów nadających się do demontażu i rozbiórki (np. ścianki działowe),
nie uwzględnia się natomiast powierzchni otworów na drzwi zewnętrzne i okna oraz nisze w elementach zamykających.