

INWENTARYZACJA POWYKONAWCZA

INWESTYCJA:

ZESPÓŁ BUDYNKÓW MIESZKALNYCH
WIELORODZINNYCH PĘTLA SŁONECZNA
PRZY AL. W.KORFANTEGO

INWESTOR:

ATAL S.A.
ul. Stawowa 27
43-400 Cieszyn





e-mail: sekretariat@atal.pl
tel.: (+48) 33 857 59 01
fax: (+48) 33 857 59 02

METRYKA LOKALU:

Symbol budowlany (wstępny): F.1.1.01
Adres administracyjny: Al. W.Korfantego 99/6
Kondygnacja: Piętro+1
Przeznaczenie lokalu: mieszkalny

Lp.	Nazwa pomieszczenia	Powierzchnia użytkowa [m ²]
1	hol	8,65
2	korytarz	5,86
3	salon + aneks	28,50
4	sypialnia	19,91
5	sypialnia	12,38
6	sypialnia	10,79
7	łazienka	4,33
8	łazienka	4,13
9	garderoba	2,09
	Powierzchnia pod ściankami działowymi możliwymi do demontażu	4,24
POWIERZCHNIA UŻYTKOWA LOKALU		100,88
10	loggia	12,87

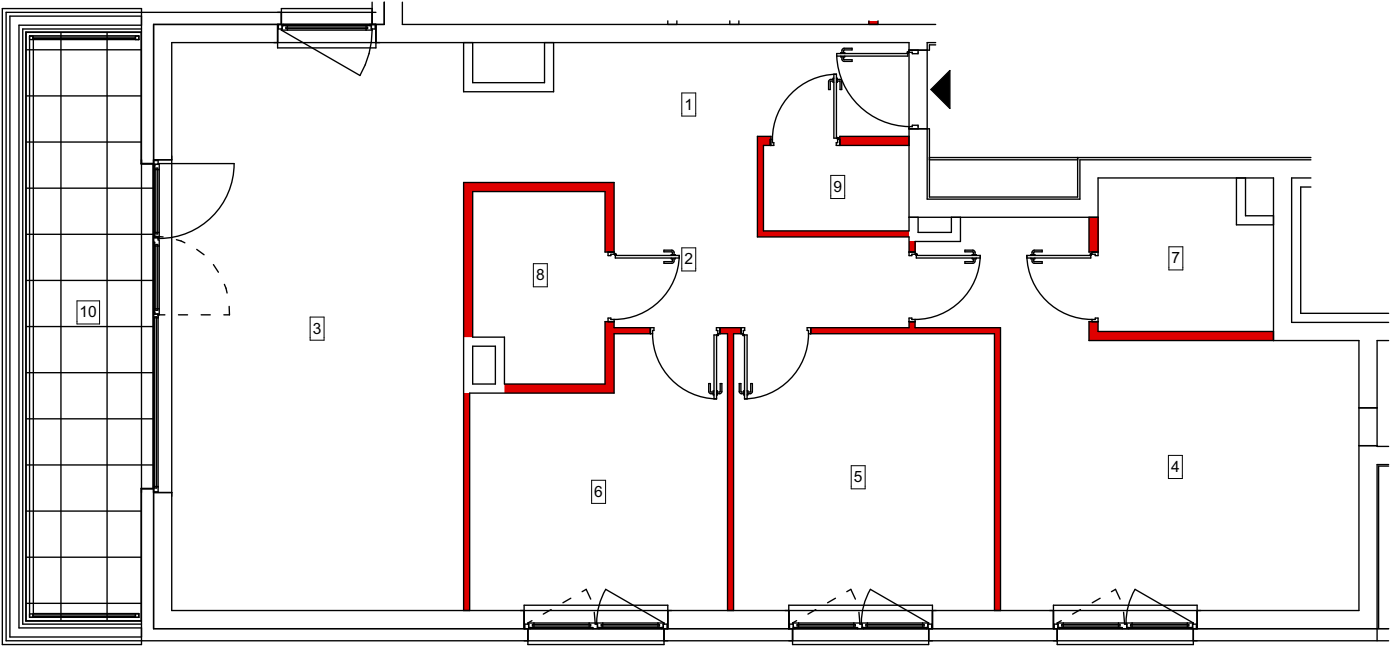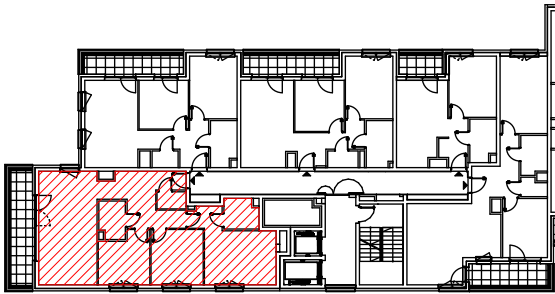

Powierzchnia użytkowa lokali oraz pomieszczeń określona jest na podstawie treści Polskiej Normy PN-ISO 9836: 1997.
Powierzchnia użytkowa uwzględnia powierzchnię elementów nadających się do demontażu i rozbiórki (np. ścianki działowe),
nie uwzględnia się natomiast powierzchni otworów na drzwi zewnętrzne i okna oraz nisze w elementach zamykających.