

INWENTARYZACJA POWYKONAWCZA

INWESTYCJA:

ZESPÓŁ BUDYNKÓW MIESZKALNYCH
WIELORODZINNYCH PĘTLA SŁONECZNA
PRZY AL. W.KORFANTEGO

INWESTOR:

ATAL S.A.
ul. Stawowa 27
43-400 Cieszyn






e-mail: sekretariat@atal.pl
tel.: (+48) 33 857 59 01
fax: (+48) 33 857 59 02

METRYKA LOKALU:

Symbol budowlany (wstępny): F.1.7.01
Adres administracyjny: Al. W.Korfantego 99/36
Kondygnacja: Piętro+7
Przeznaczenie lokalu: mieszkalny

| Lp. | Nazwa pomieszczenia | Powierzchnia użytkowa [m ²] |
|------------------------------|--|---|
| 1 | hol | 8,70 |
| 2 | korytarz | 5,90 |
| 3 | salon + aneks | 29,37 |
| 4 | sypialnia | 20,49 |
| 5 | sypialnia | 12,65 |
| 6 | sypialnia | 11,05 |
| 7 | łazienka | 4,43 |
| 8 | łazienka | 4,09 |
| 9 | garderoba | 2,13 |
| | Powierzchnia pod ściankami działowymi możliwymi do demontażu | 4,26 |
| POWIERZCHNIA UŻYTKOWA LOKALU | | 103,07 |
| 10 | loggia | 12,93 |

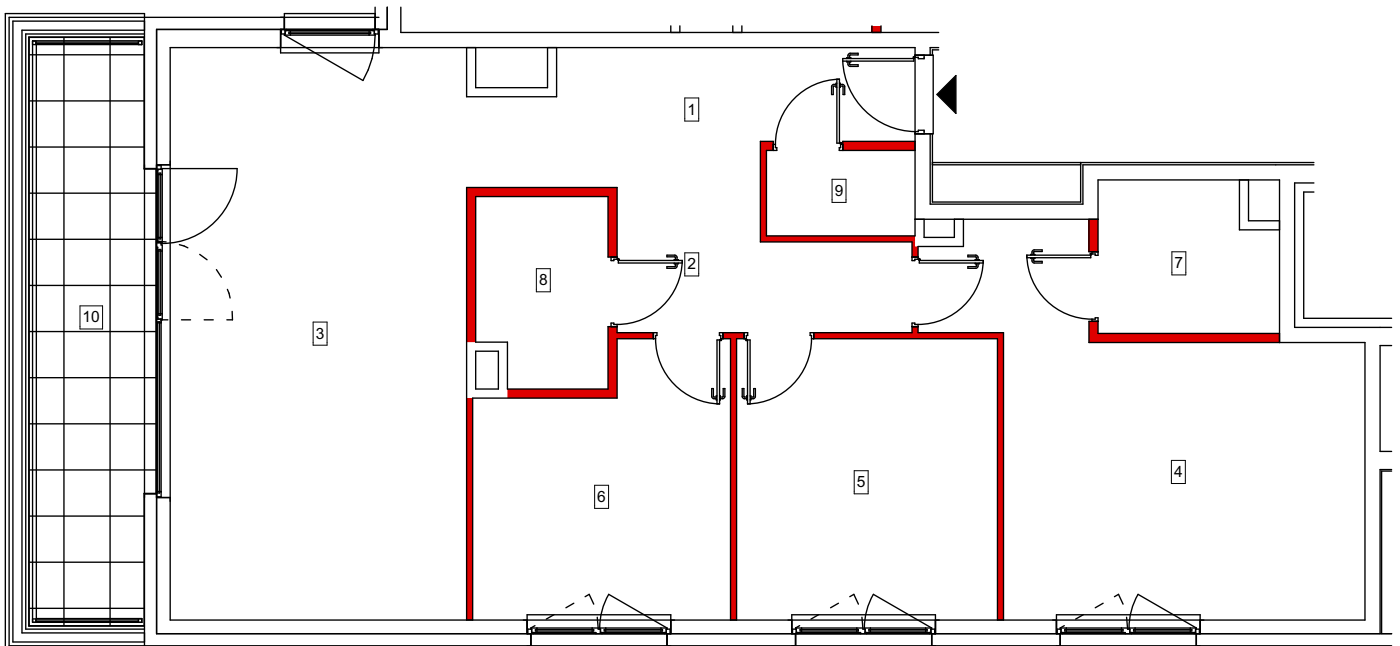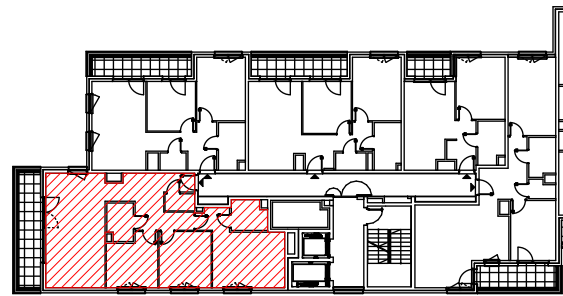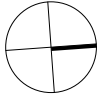

Powierzchnia użytkowa lokali oraz pomieszczeń określona jest na podstawie treści Polskiej Normy PN-ISO 9836: 1997.
Powierzchnia użytkowa uwzględnia powierzchnię elementów nadających się do demontażu i rozbiórki (np. ścianki działowe),
nie uwzględnia się natomiast powierzchni otworów na drzwi zewnętrzne i okna oraz nisze w elementach zamykających.