

# INWENTARYZACJA POWYKONAWCZA

## INWESTYCJA:

ZESPÓŁ BUDYNKÓW MIESZKALNYCH  
WIELORODZINNYCH PĘTLA SŁONECZNA  
PRZY AL. W.KORFANTEGO

## INWESTOR:

ATAL S.A.  
ul. Stawowa 27  
43-400 Cieszyn





e-mail: sekretariat@atal.pl  
tel.: (+48) 33 857 59 01  
fax: (+48) 33 857 59 02

## METRYKA LOKALU:

Symbol budowlany (wstępny): D.1.2.01  
Adres administracyjny: Al. W.Korfantego 93/7  
Kondygnacja: Piętro+2  
Przeznaczenie lokalu: mieszkalny

Lp.	Nazwa pomieszczenia	Powierzchnia użytkowa [m <sup>2</sup> ]
1	hol	10,91
2	salon	31,50
3	kuchnia	6,75
4	sypialnia	14,47
5	sypialnia	11,25
6	sypialnia	11,00
7	łazienka	5,04
8	łazienka	2,90
9	pralnia	2,29
	Powierzchnia pod ściankami działowymi możliwymi do demontażu	4,20
<b>POWIERZCHNIA UŻYTKOWA LOKALU</b>		<b>100,31</b>
10	loggia	13,31

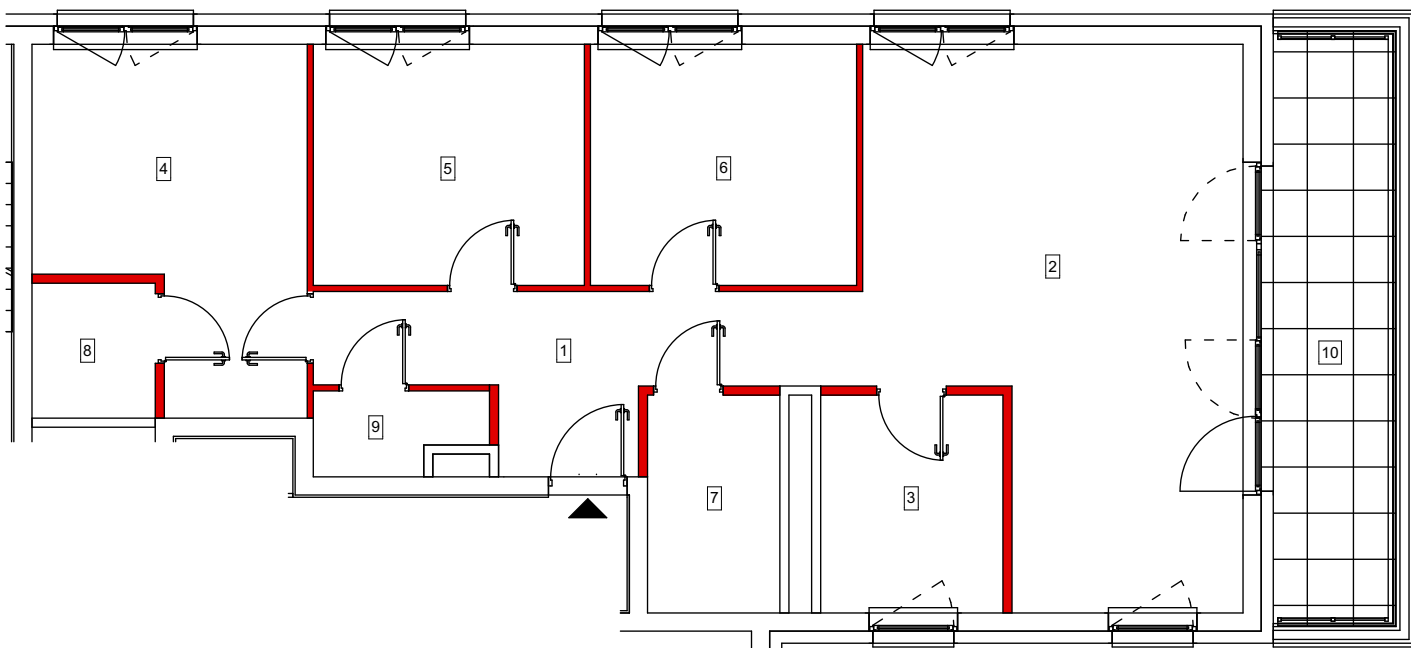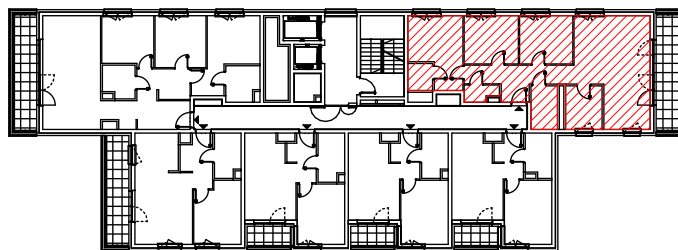

Powierzchnia użytkowa lokali oraz pomieszczeń określona jest na podstawie treści Polskiej Normy PN-ISO 9836: 1997.  
Powierzchnia użytkowa uwzględnia powierzchnię elementów nadających się do demontażu i rozbiórki (np. ścianki działowe),  
nie uwzględnia się natomiast powierzchni otworów na drzwi zewnętrzne i okna oraz nisze w elementach zamykających.