

INWENTARYZACJA POWYKONAWCZA

INWESTYCJA:

ZESPÓŁ BUDYNKÓW MIESZKALNYCH
WIELORODZINNYCH PĘTLA SŁONECZNA
PRZY AL. W.KORFANTEGO

INWESTOR:


ATAL S.A.
ul. Stawowa 27
43-400 Cieszyn





e-mail: sekretariat@atal.pl
tel.: (+48) 33 857 59 01
fax: (+48) 33 857 59 02

METRYKA LOKALU:

Symbol budowlany (wstępny): F.2.0.02
Adres administracyjny: Al. W.Korfantego 97/2
Kondygnacja: Parter
Przeznaczenie lokalu: mieszkalny

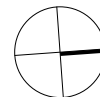

Lp.	Nazwa pomieszczenia	Powierzchnia użytkowa [m ²]
1	hol	4,65
2	salon + aneks	17,38
3	sypialnia	13,09
4	łazienka	4,97
	Powierzchnia pod ściankami działowymi możliwymi do demontażu	1,37
POWIERZCHNIA UŻYTKOWA LOKALU		41,46
5	taras	4,89
6	ogródek	6,18

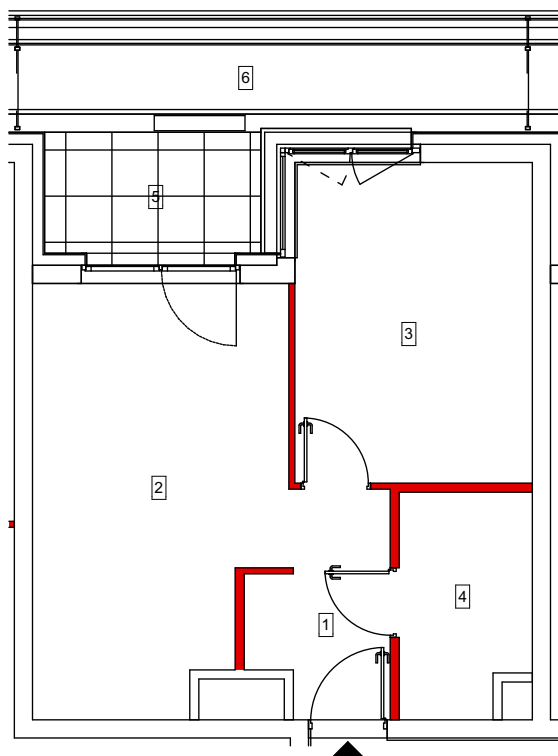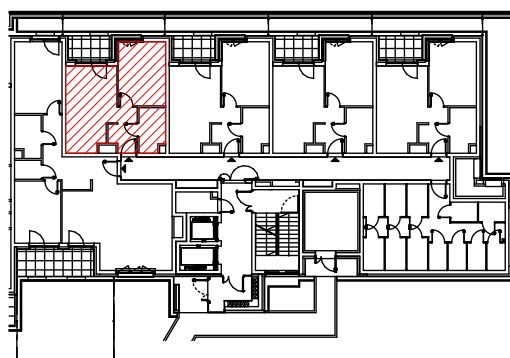

Powierzchnia użytkowa lokali oraz pomieszczeń określona jest na podstawie treści Polskiej Normy PN-ISO 9836: 1997.
Powierzchnia użytkowa uwzględnia powierzchnię elementów nadających się do demontażu i rozbiórki (np. ścianki działowe),
nie uwzględnia się natomiast powierzchni otworów na drzwi zewnętrzne i okna oraz nisze w elementach zamykających.